



广连高速TJ08标施工便道及堆场临时用地土地复垦竣工图(2/2)

一级地类	二级地类	方案地类	方案复垦目标	实际复垦面积	实际复垦面积
01	耕地	0.13	旱地	0.0961	0.0902
03	林地	0.9986	存林迹	0.9986	0.9936
合计		1.0867	1.0867	1.0867	1.0838

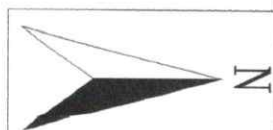

地块二

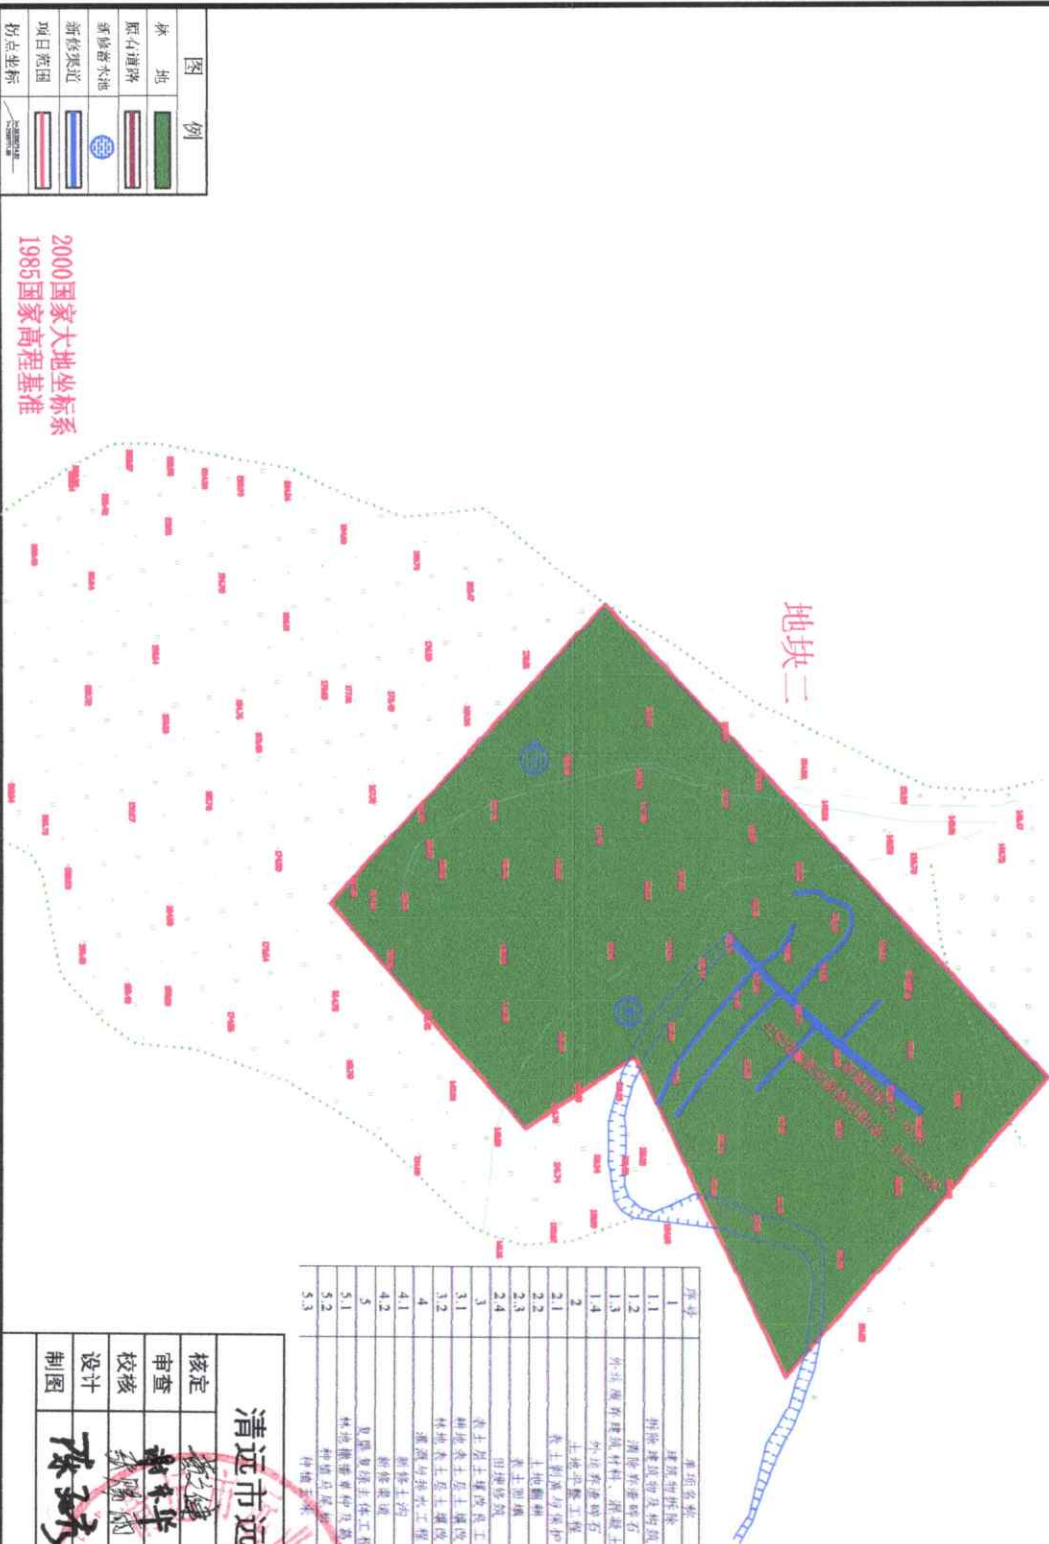

序号	单项名称	单位	设计工程量	实际复垦工程量
1	建筑拆除	m ³	324.45	324.45
1.1	拆除建筑垃圾及碎石	m ³	57.66	57.66
1.2	拆除碎石	m ³	324.45	324.45
1.3	外运废弃建筑垃圾、建筑垃圾公里	m ³	57.66	57.66
1.4	外运碎石公里	m ³	324.45	324.45
2	土地平整工程	m ³	3360.1	3360.1

清远市远业农业科技有限公司

核定	审查	设计	制图	竣工阶段

土地复垦竣工图

比例 1:1000 日期 2022年12月 图号 02

2000国家大地坐标系
1985国家高程基准