



广州从化至清远连州高速公路第十一标段项目临时用地土地复垦竣工图

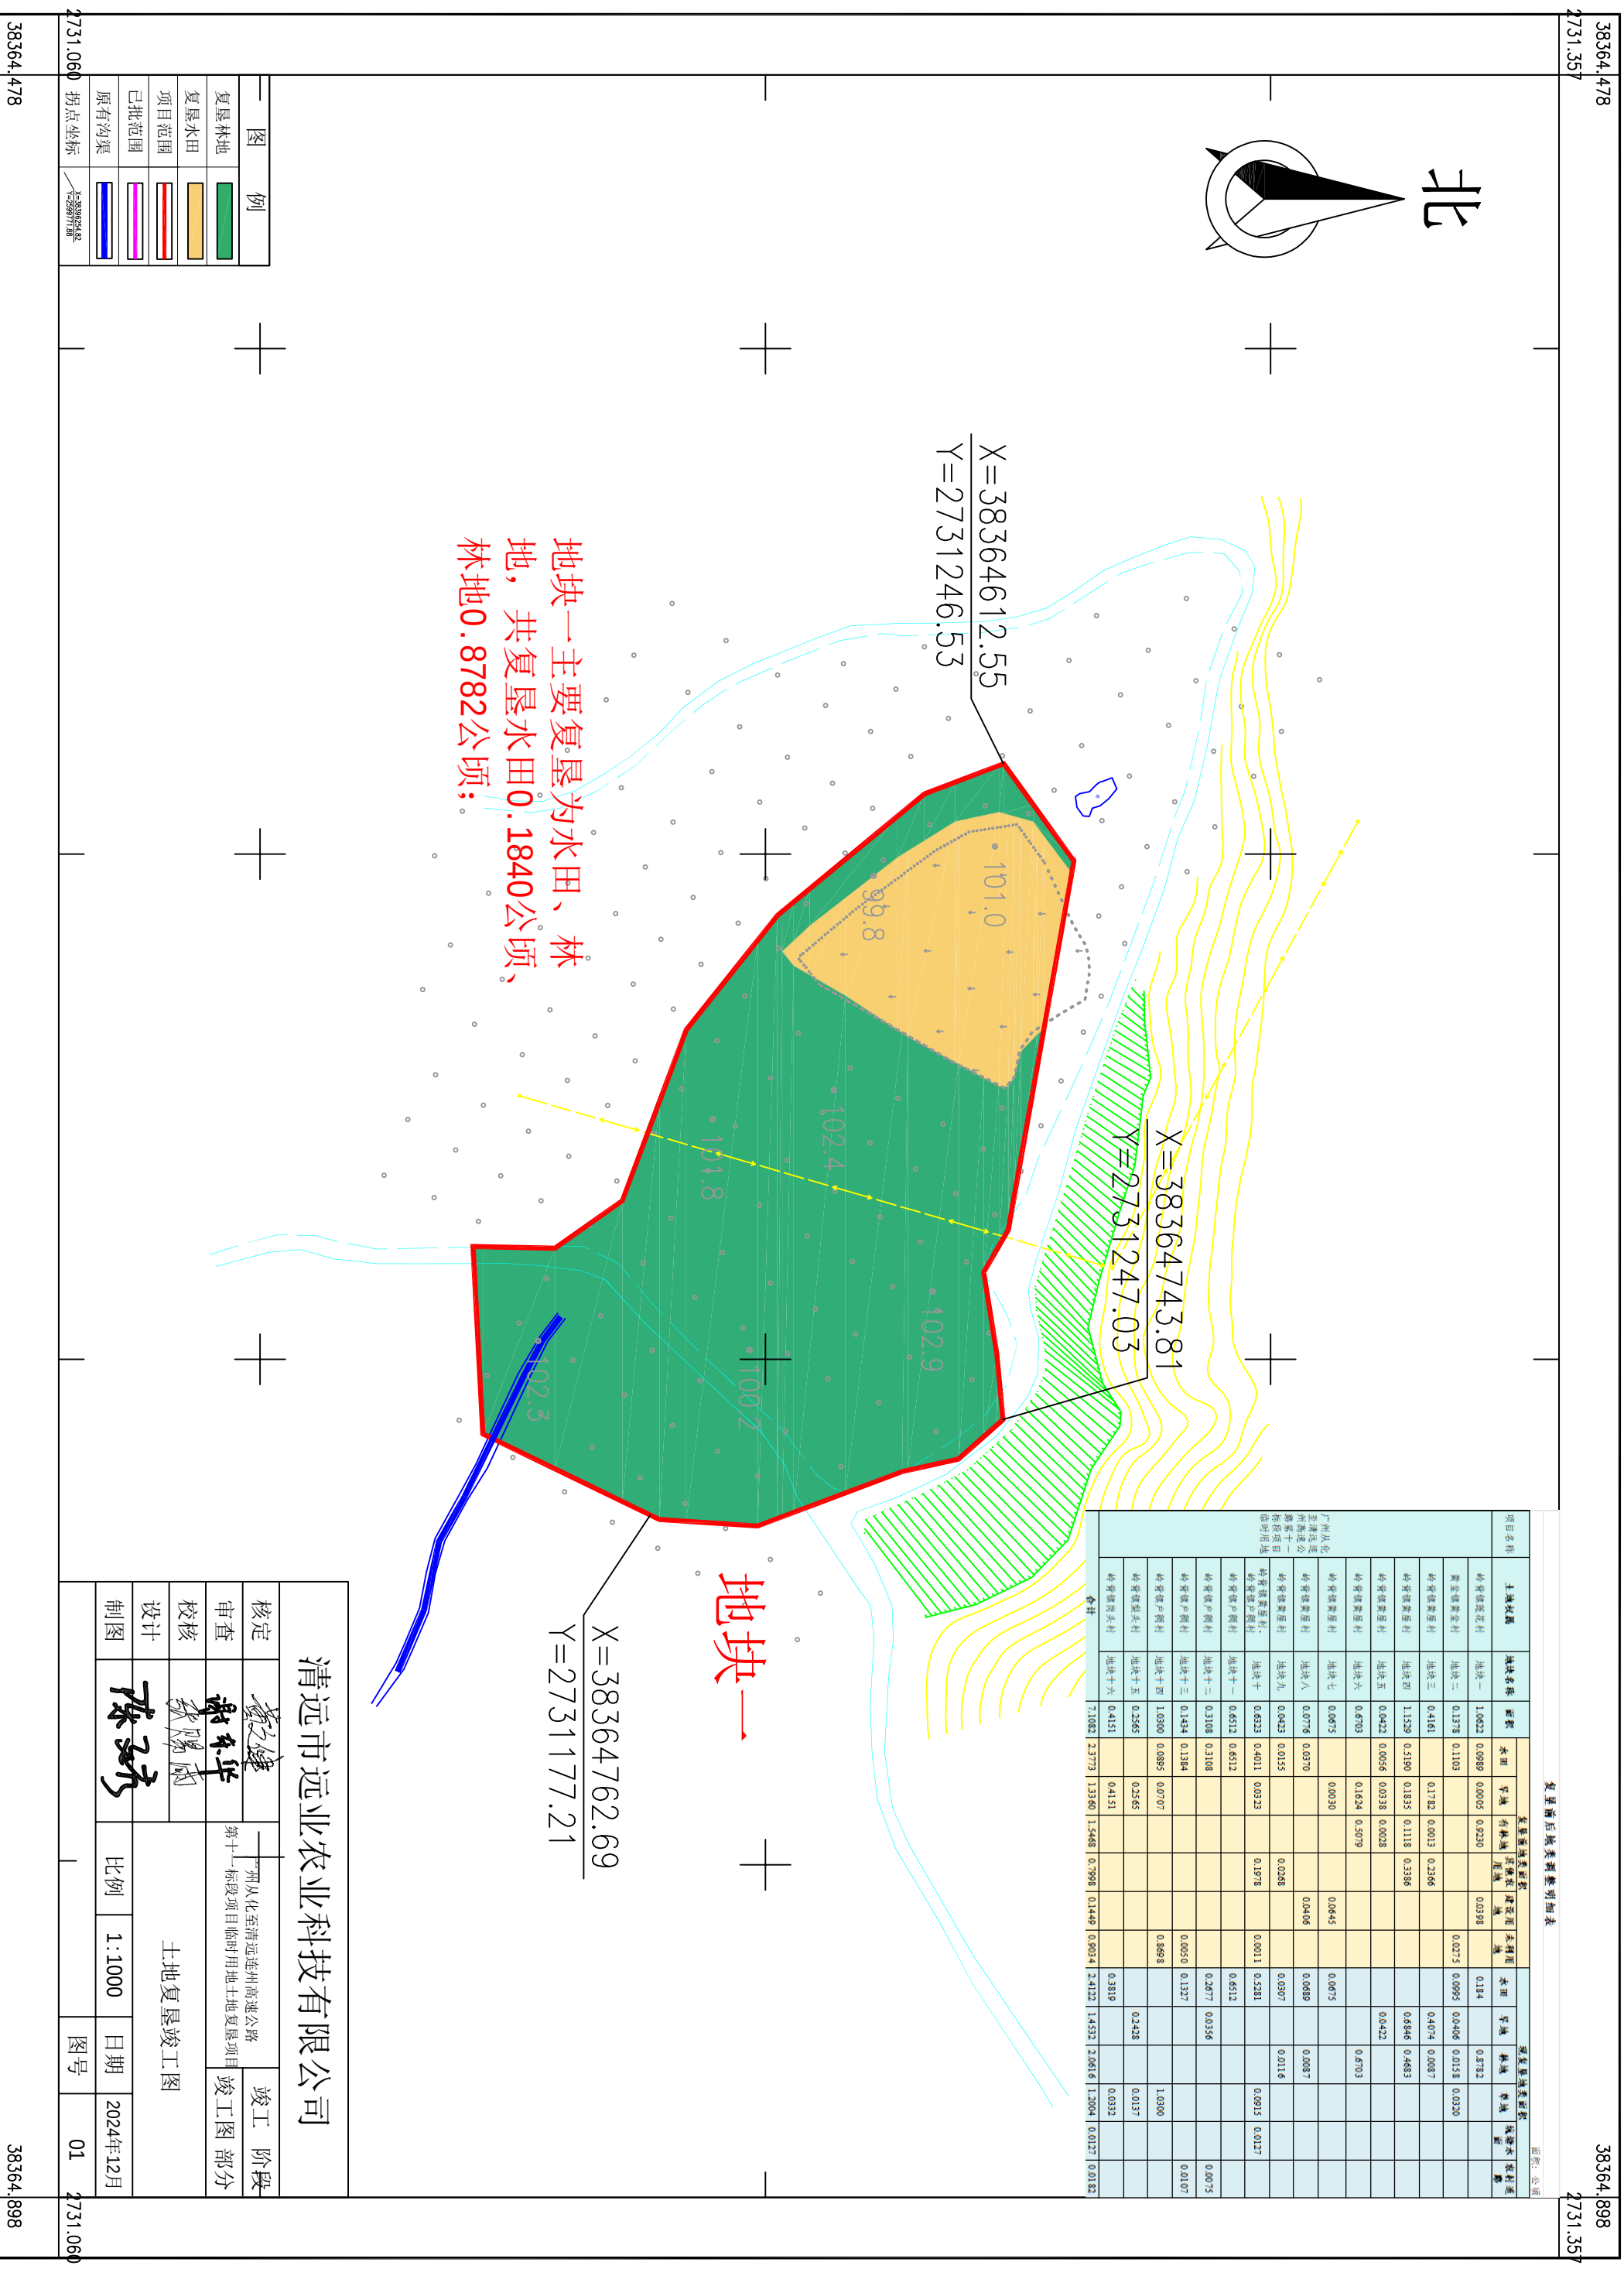

广州从化至清远连州高速公路第十一标段项目临时用地土地复垦竣工图

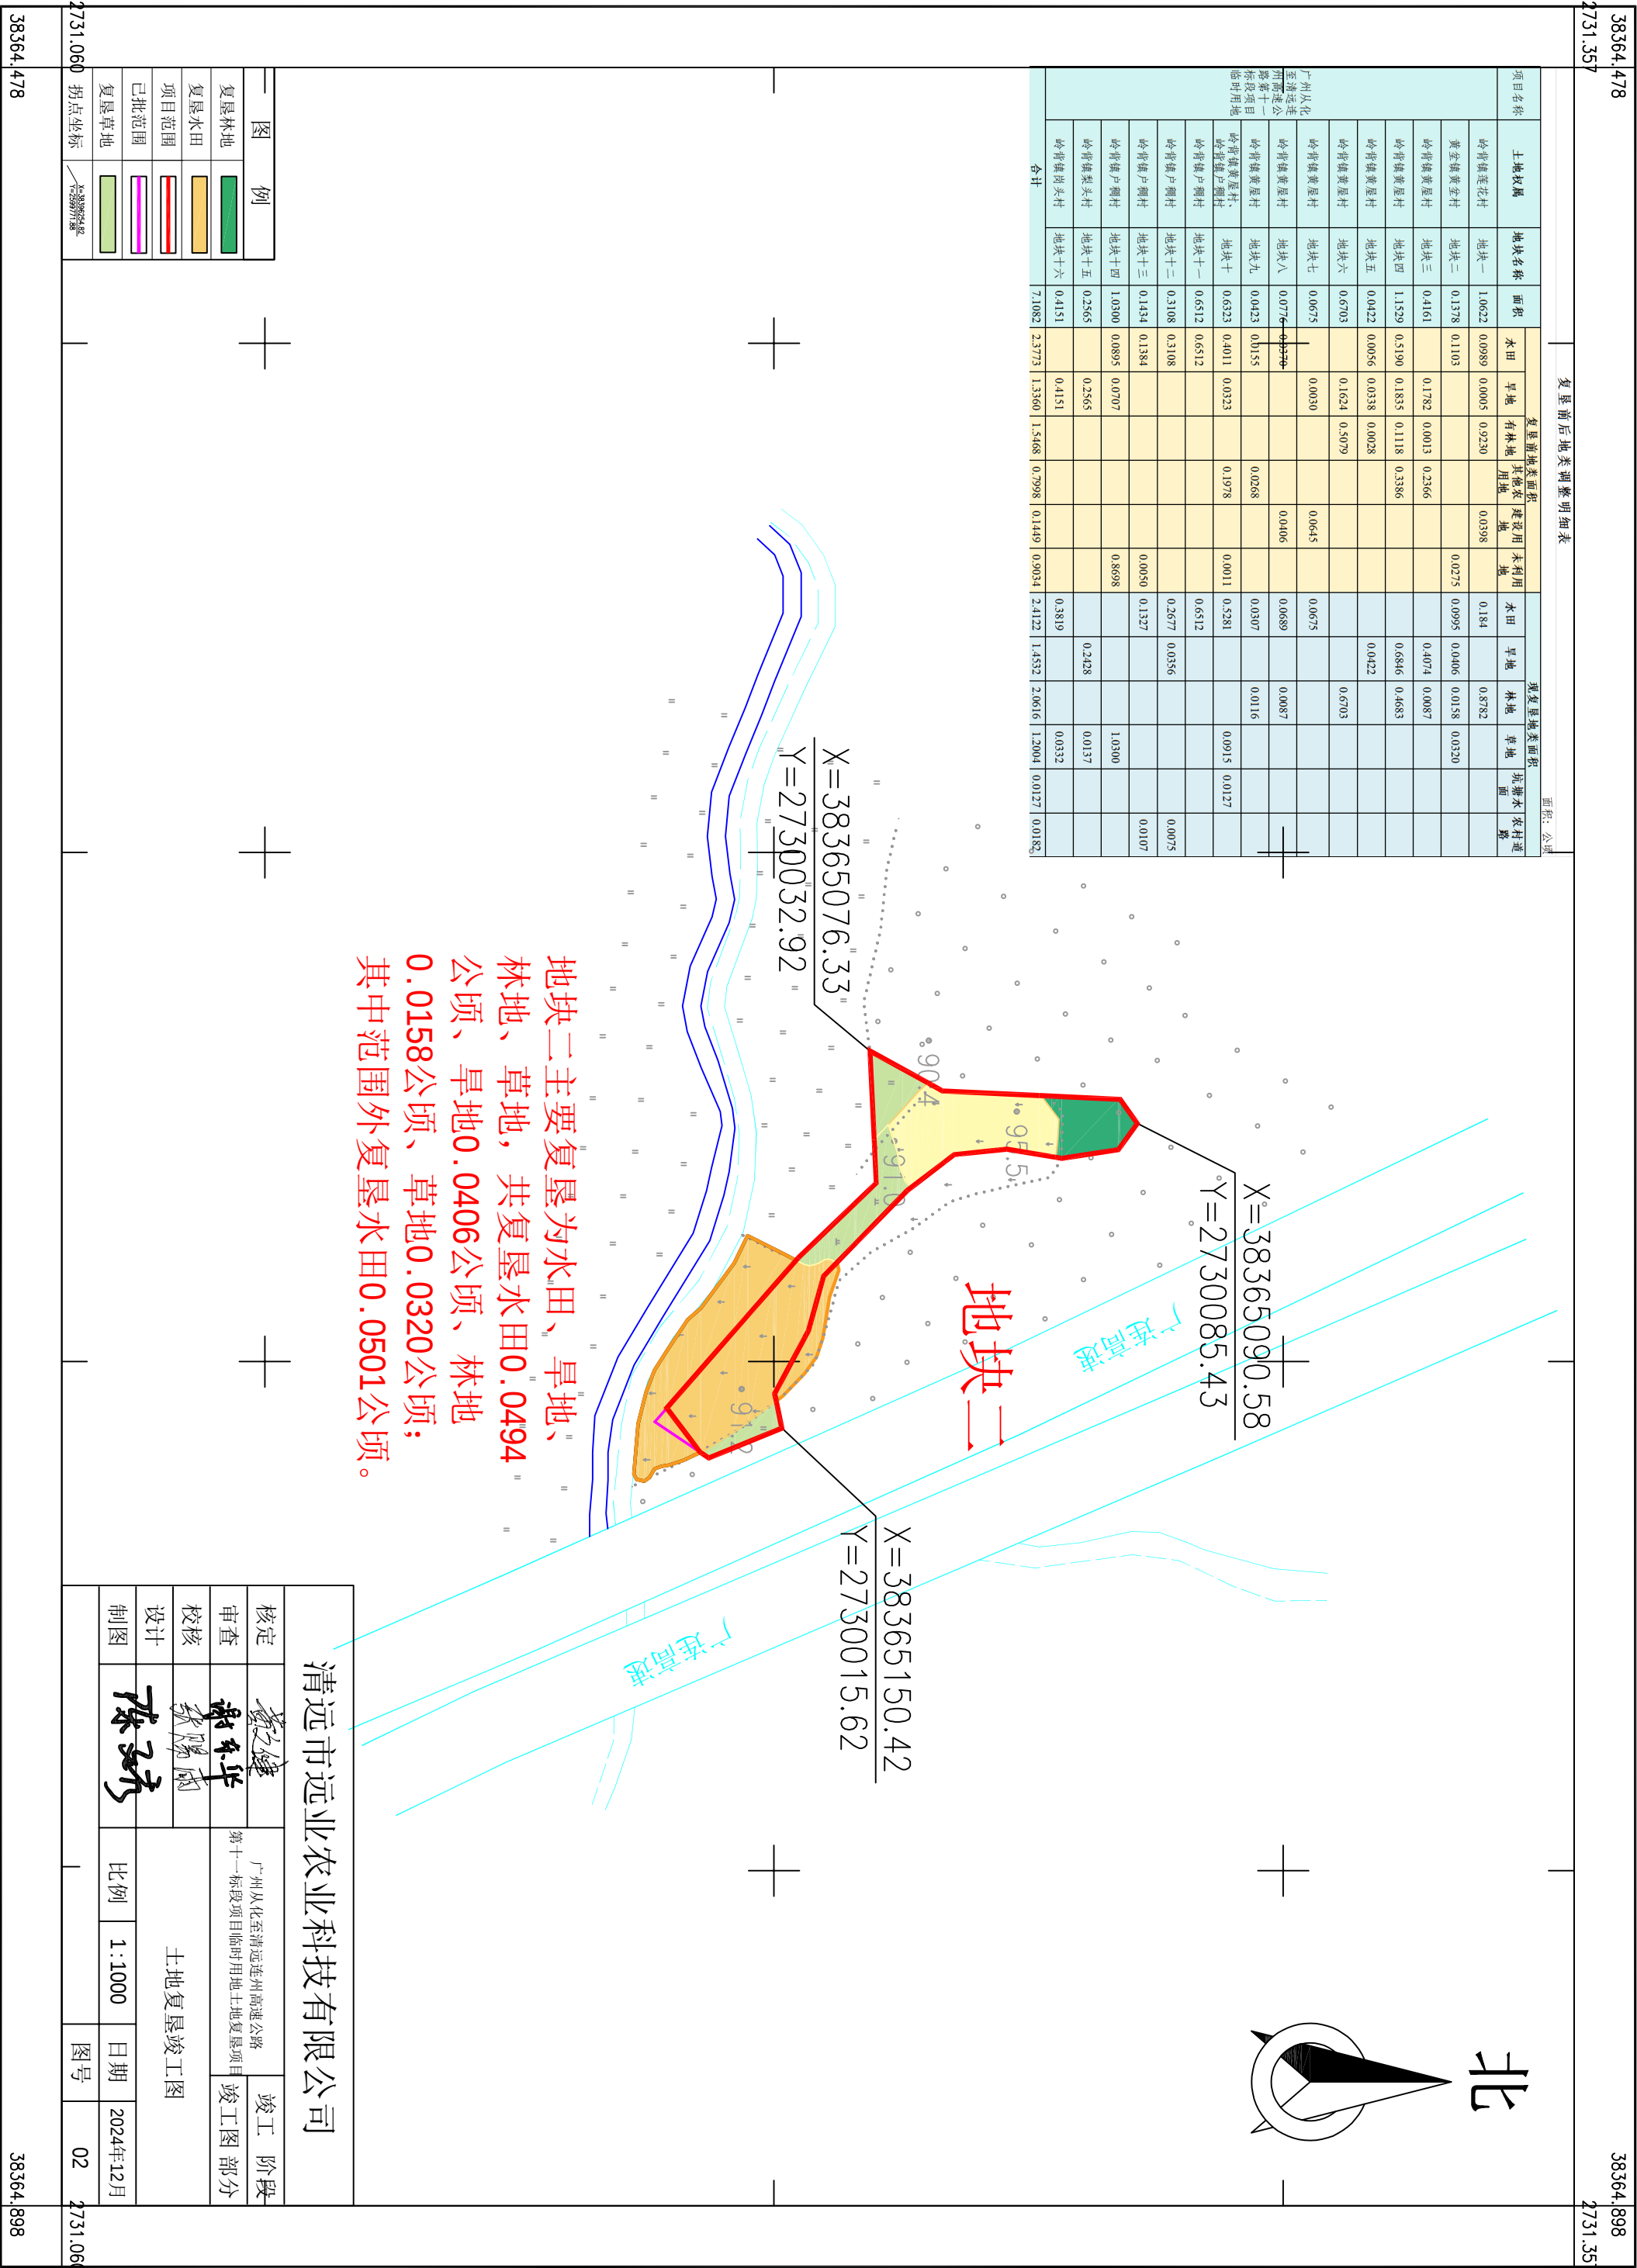


广州从化至清远连州高速公路第十一标段项目临时用地土地复垦竣工图

38364.478
2731.357

38364.898
2731.357

复垦前后地类调整明细表

项目名称	土地权属	地块名称	面积	复垦前地类面积				复垦后地类面积				面积：公顷	
				水田	旱地	有林地	其他农用地	水田	旱地	林地	草地	坑塘水面	农村道路
广州从化至清远连州高速公路第十一标段项目临时用地	岭骨镇莲花村	地块一	1.0622	0.0989	0.0005	0.9210				0.184			
	黄堂镇黄堂村	地块二	0.1378	0.1103				0.0275	0.0995	0.0406	0.0158	0.0320	
	岭骨镇黄屋村	地块三	0.4161		0.1782	0.0013	0.2366			0.4074	0.0087		
	岭骨镇黄屋村	地块四	1.1529	0.5190	0.1835	0.1118	0.3386			0.6846	0.4683		
	岭骨镇黄屋村	地块五	0.0422	0.0056	0.0338	0.0028				0.0422			
	岭骨镇黄屋村	地块六	0.6703		0.1624	0.5079				0.6703			
	岭骨镇黄屋村	地块七	0.0675	0.0050			0.0645	0.0675					
	岭骨镇黄屋村	地块八	0.0776	0.0370			0.0406	0.0689		0.0087			
	岭骨镇黄屋村	地块九	0.0423	0.0155			0.0268	0.0307		0.0116			
	岭骨镇黄屋村	地块十	0.6323	0.4011	0.0323	0.1978		0.0011	0.5281		0.0915	0.0127	
	岭骨镇黄屋村	地块十一	0.6512	0.6512				0.6512					
	岭骨镇卢厝村	地块十二	0.3108	0.3108				0.2677	0.0356				
	岭骨镇卢厝村	地块十三	0.1434	0.1384				0.0050	0.1327				
	岭骨镇卢厝村	地块十四	1.0300	0.0895	0.0707			0.8698			1.0300		
	岭骨镇梁头村	地块十五	0.2565		0.2565				0.2428		0.0137		
	岭骨镇梁头村	地块十六	0.4151		0.4151			0.3819			0.0332		
合计				7.1082	2.3773	1.3360	1.3568	0.7998	0.1449	0.9034	2.4122	1.4532	2.0616

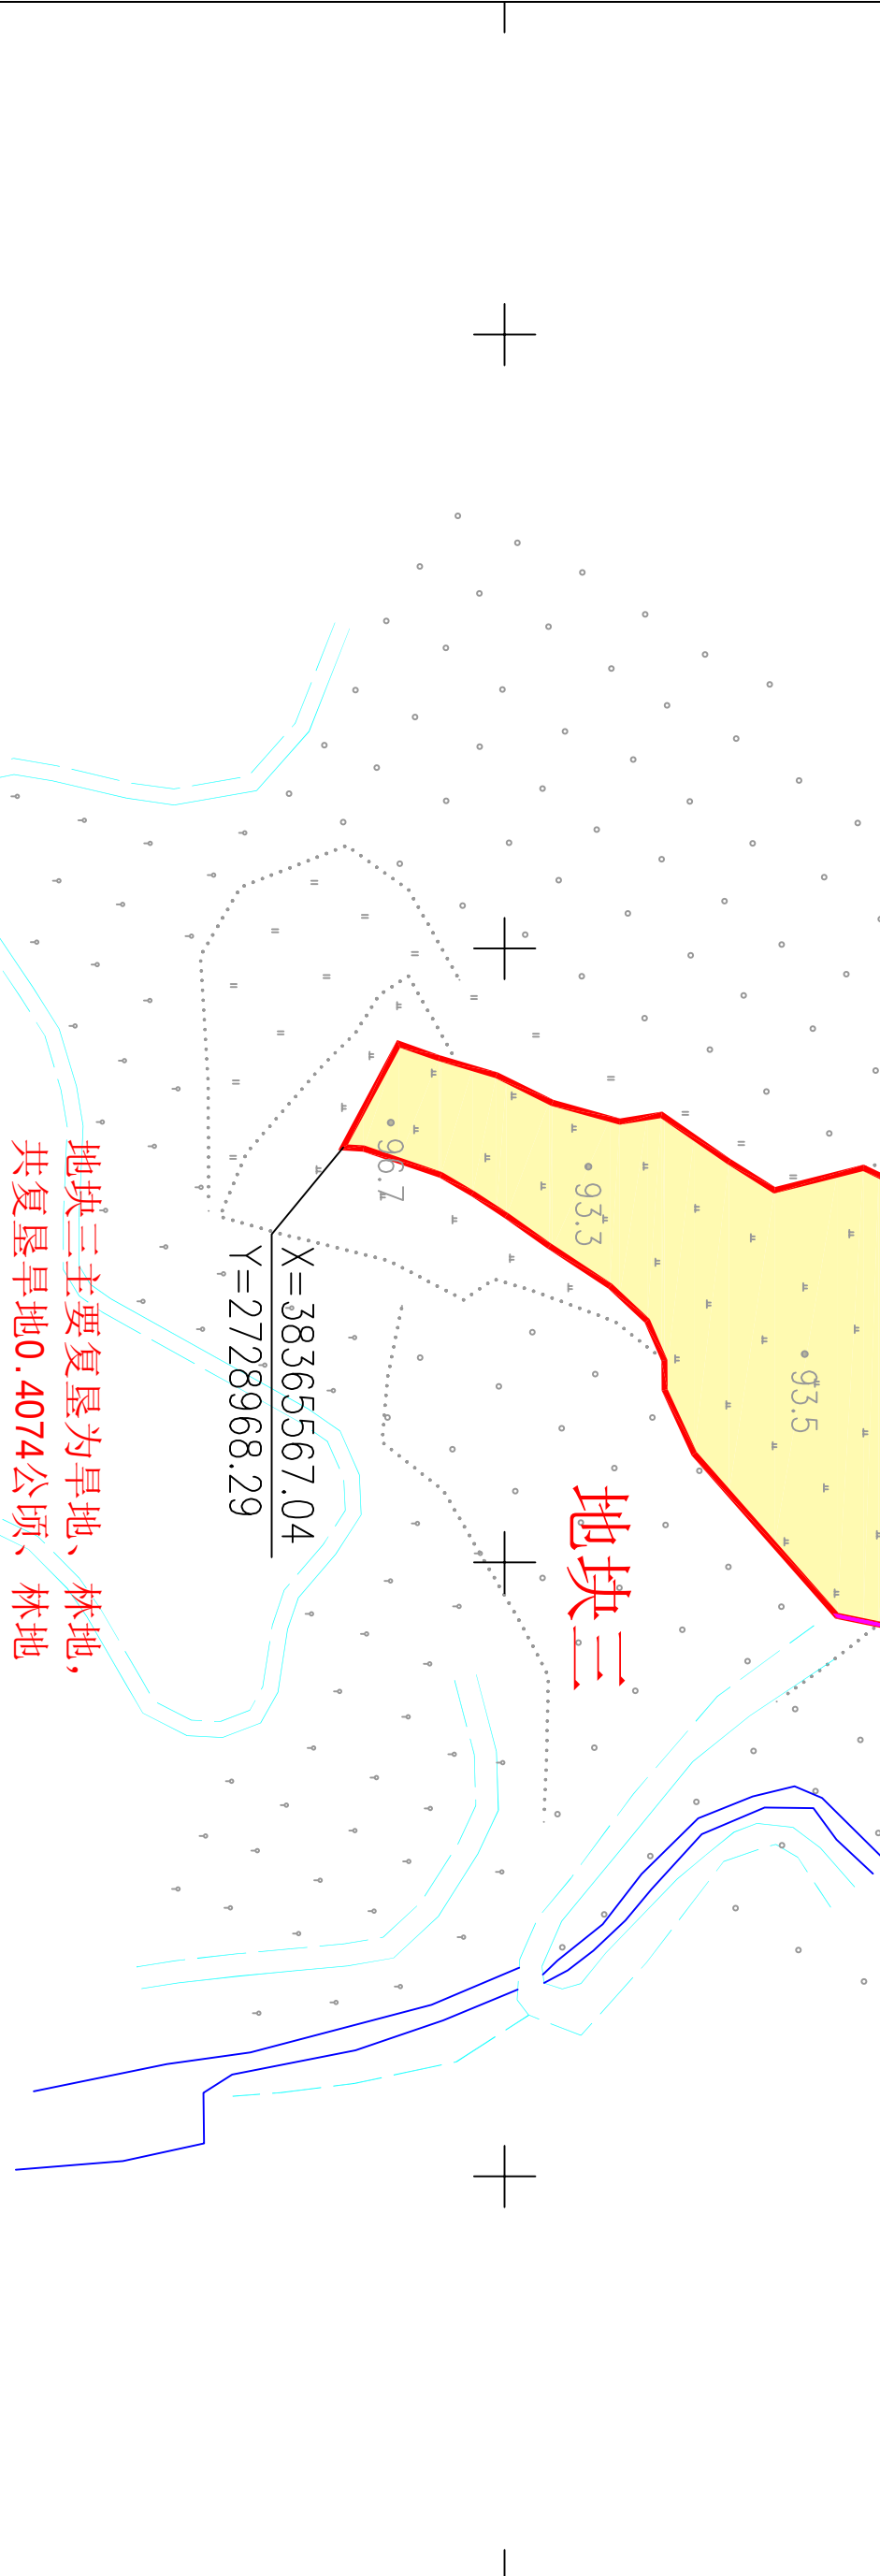

地块三主要复垦为旱地、林地，
共复垦旱地0.4074公顷、林地

38364.478
2731.060

38364.898
2731.357

图例

复垦林地

复垦旱地

项目范围

已批范围

清远市远业农业科技有限公司

核定

审查

校核

设计

制图

陈东华

张阳南

陈子巧

第十一标段项目临时用地土地复垦项目

土地复垦竣工图

比例

1:1000

日期

2024年12月

图号

03


竣工阶段

竣工图部分


2731.060

2731.357


广州从化至清远连州高速公路第十一标段项目临时用地土地复垦竣工图

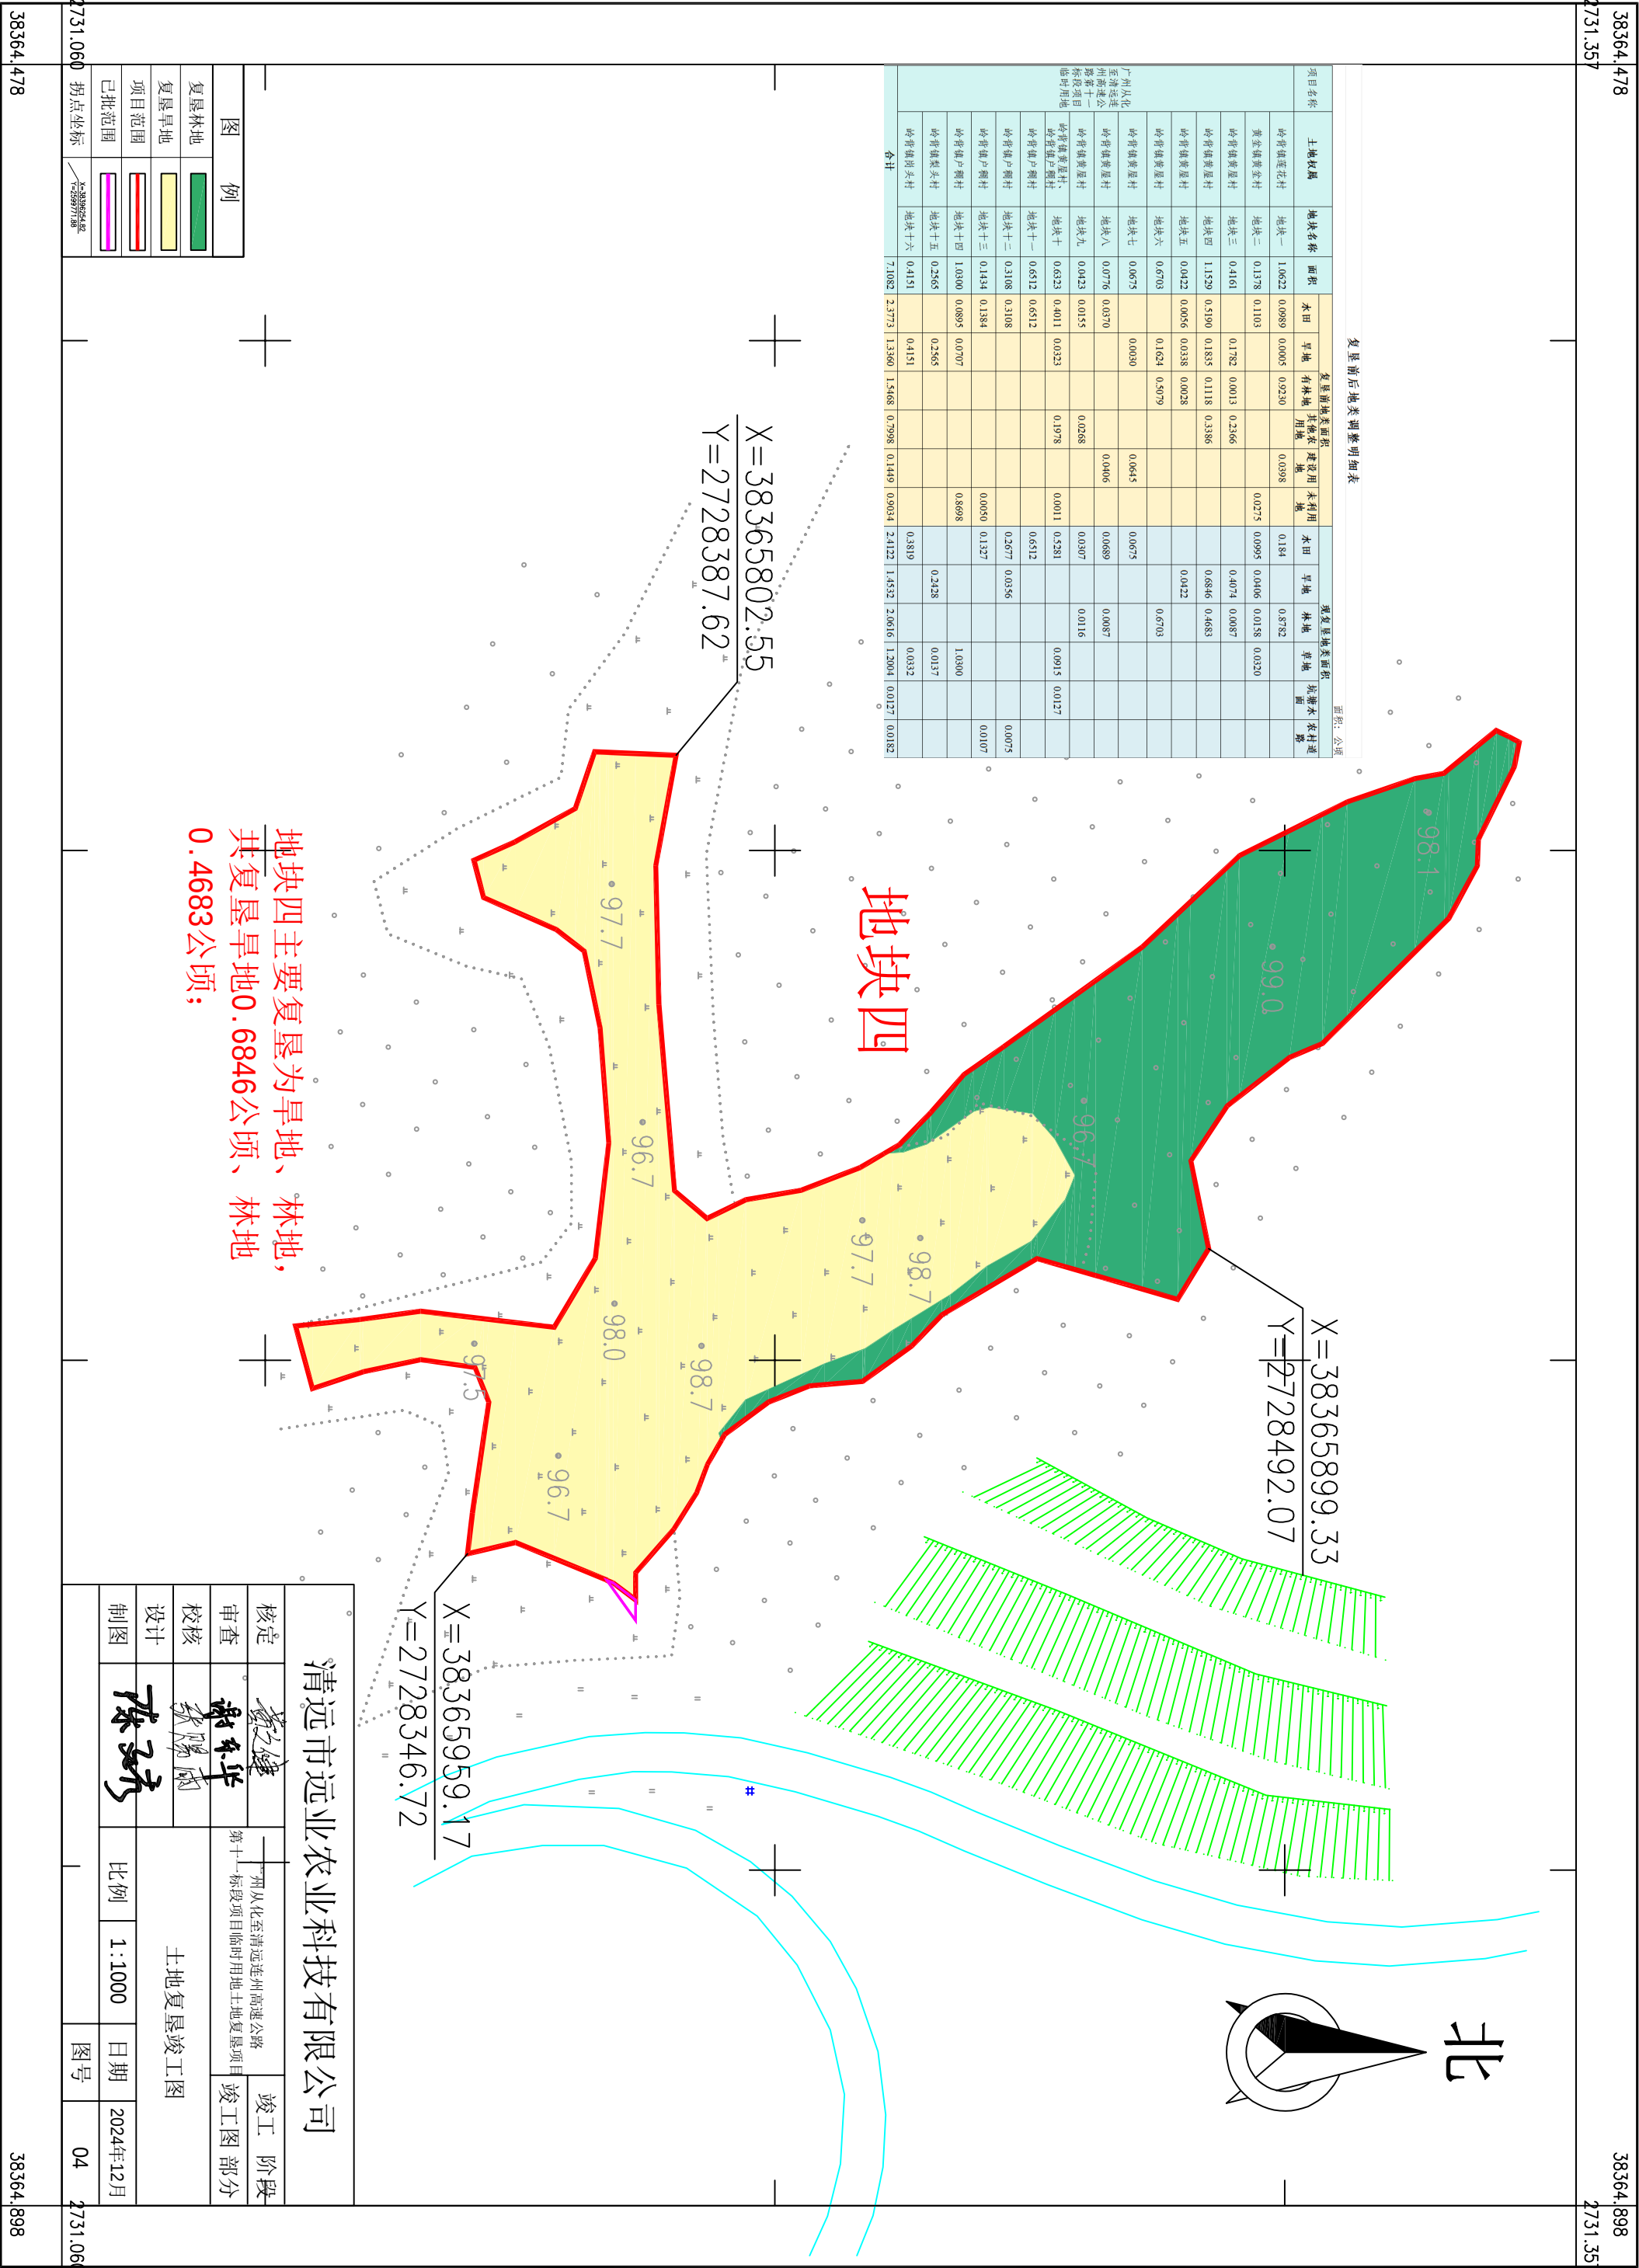


广州从化至清远连州高速公路第十一标段项目临时用地土地复垦竣工图

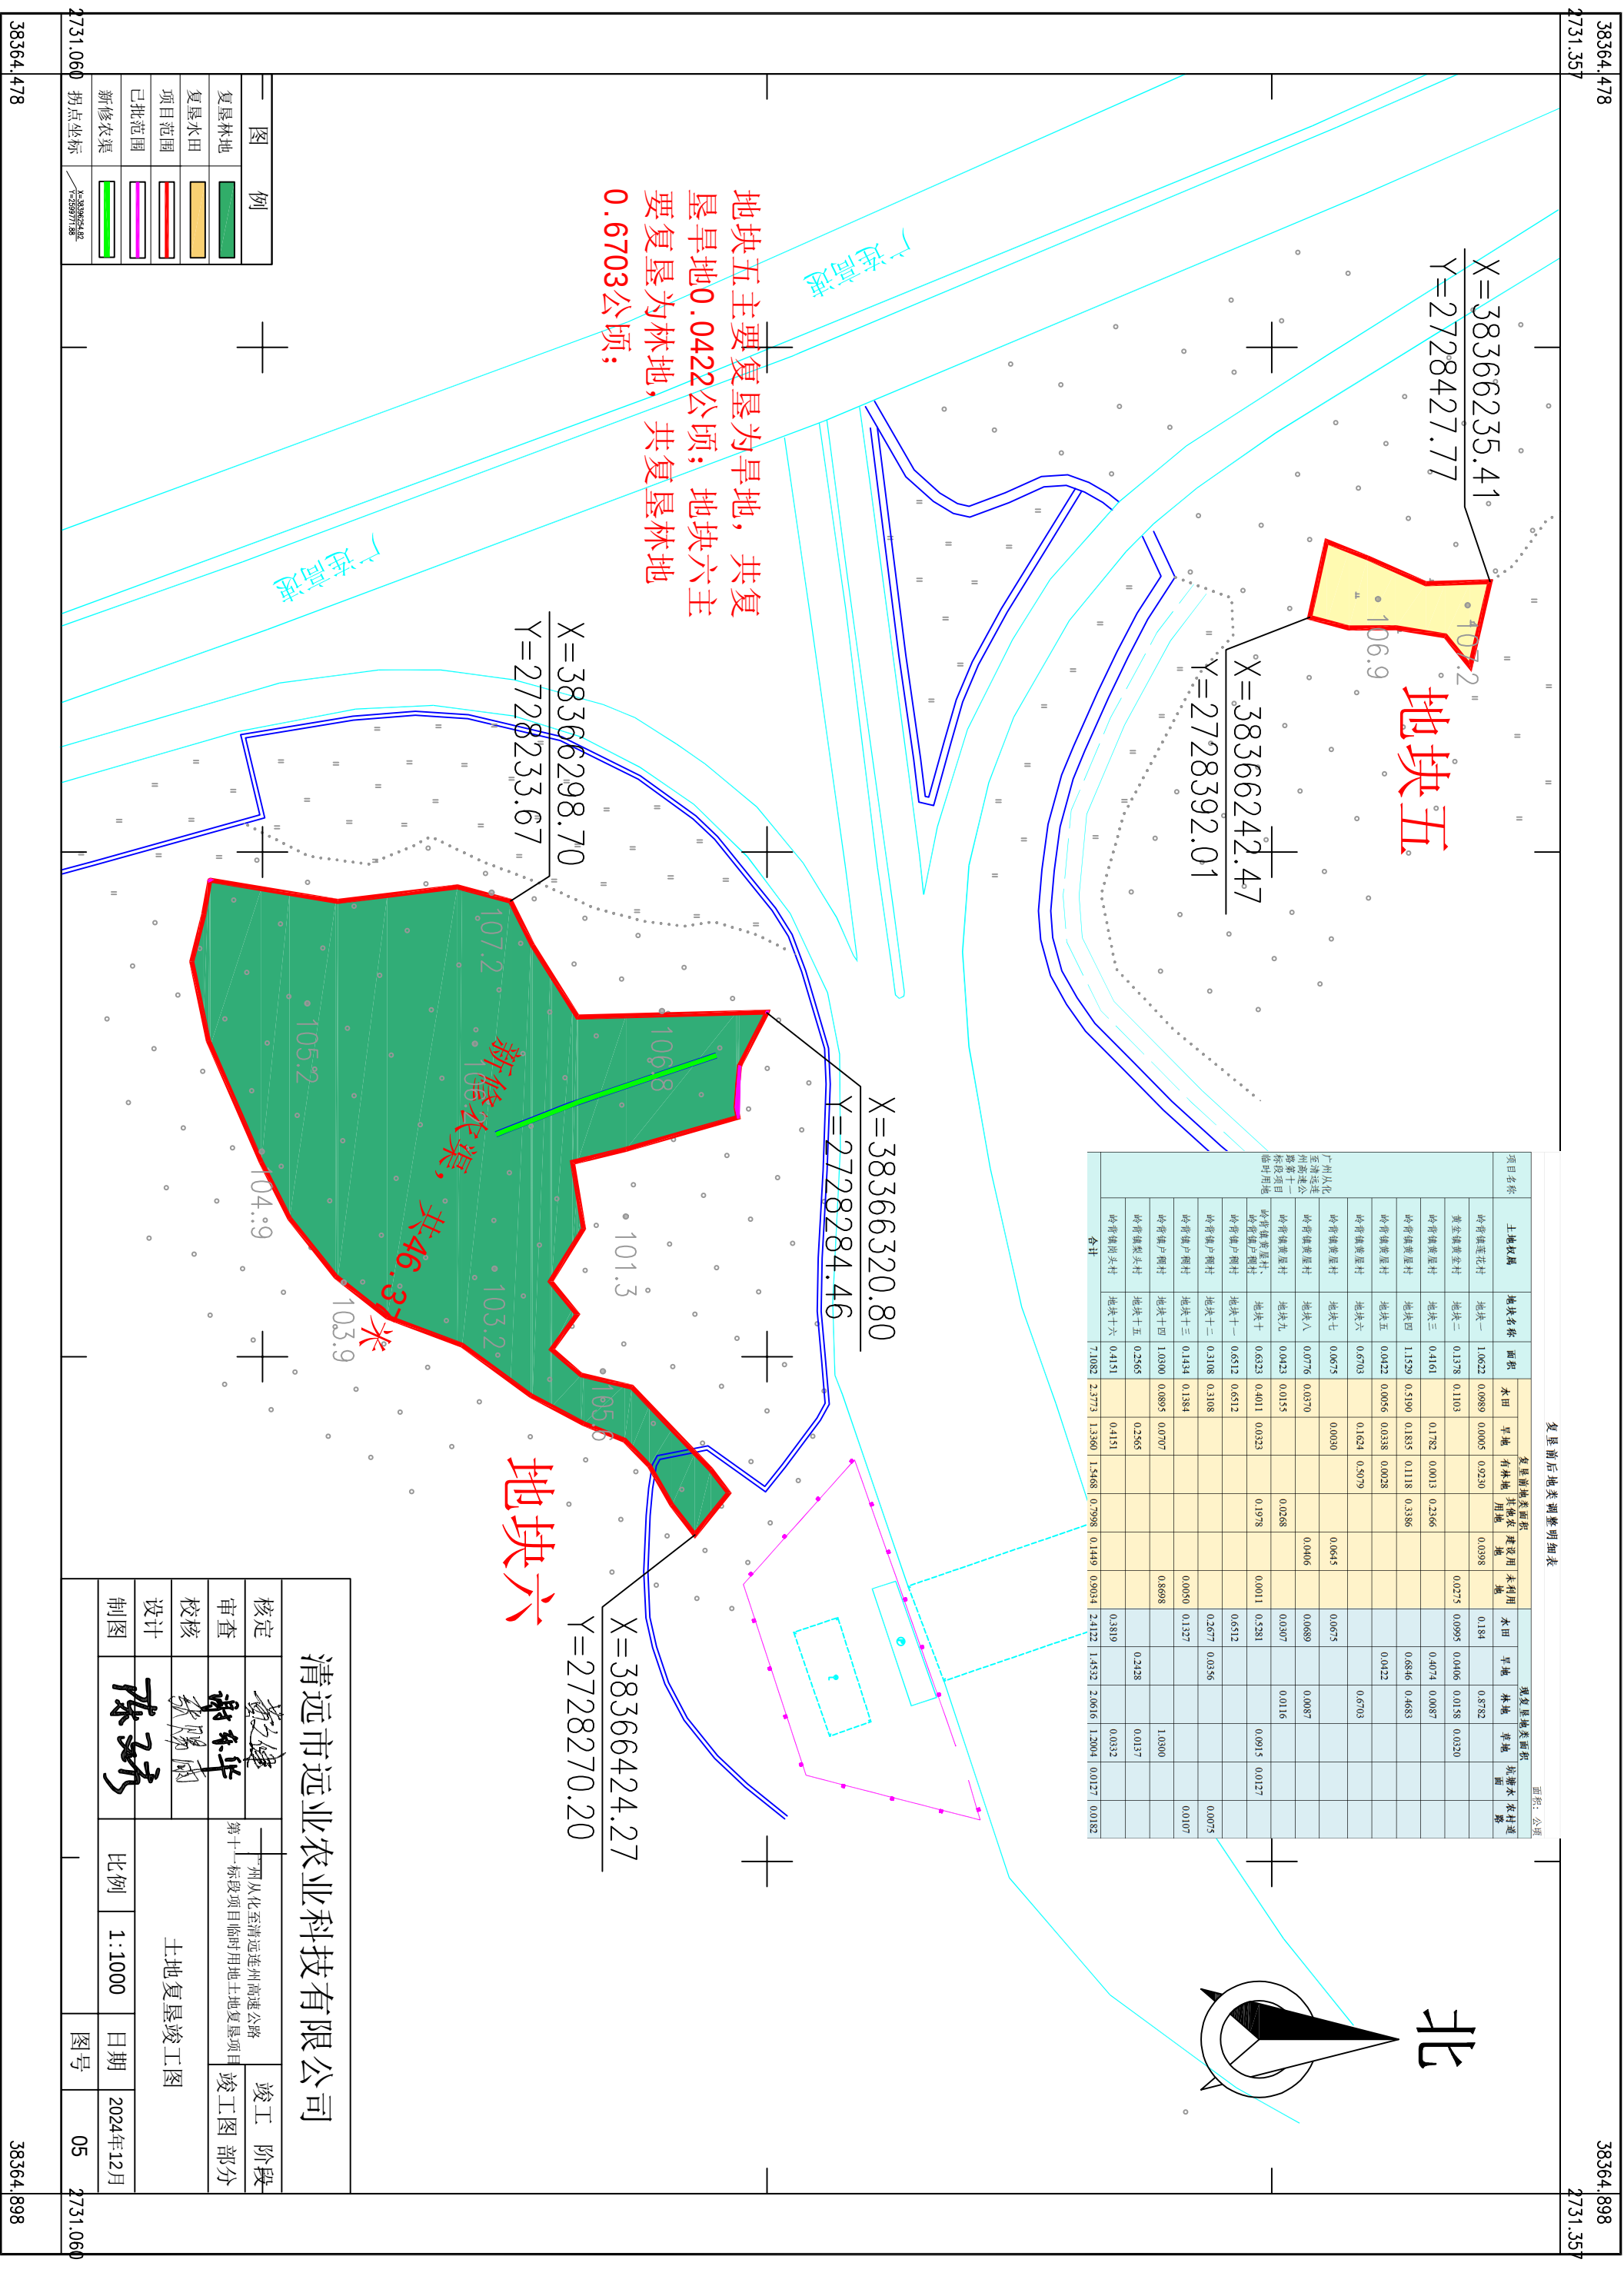


广州从化至清远连州高速公路第十一标段项目临时用地土地复垦竣工图

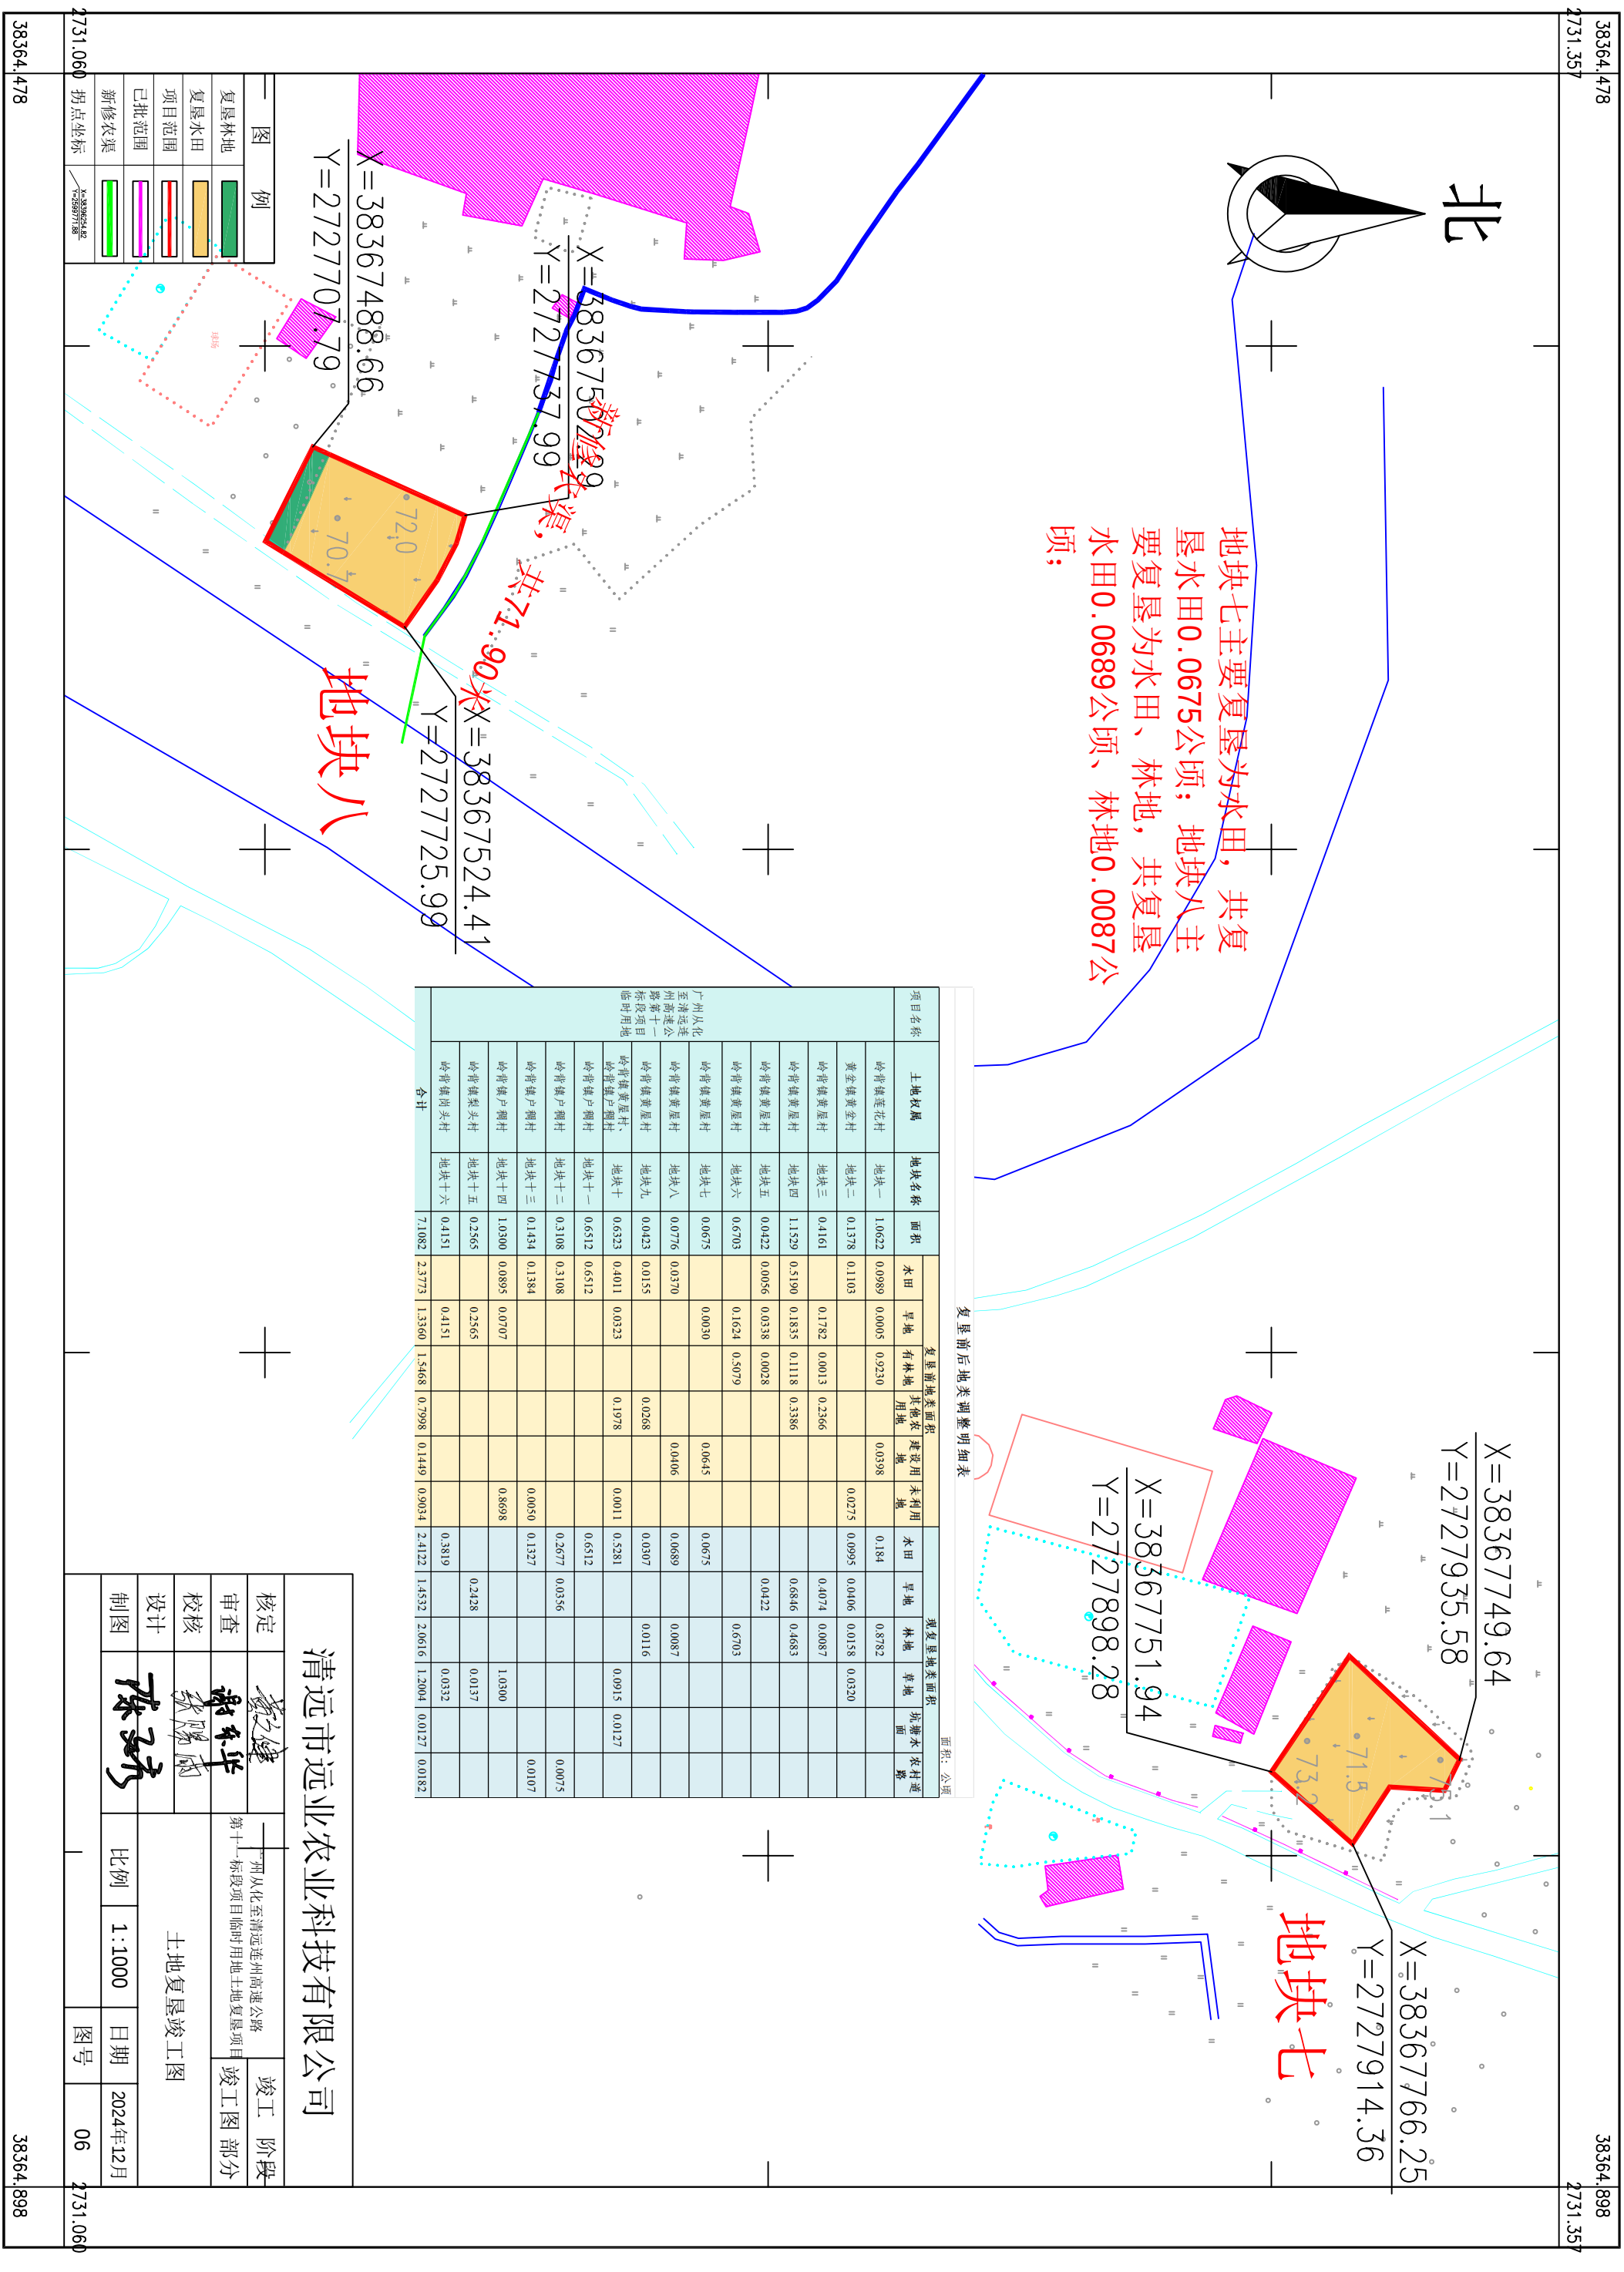


广州从化至清远连州高速公路第十一标段项目临时用地土地复垦竣工图

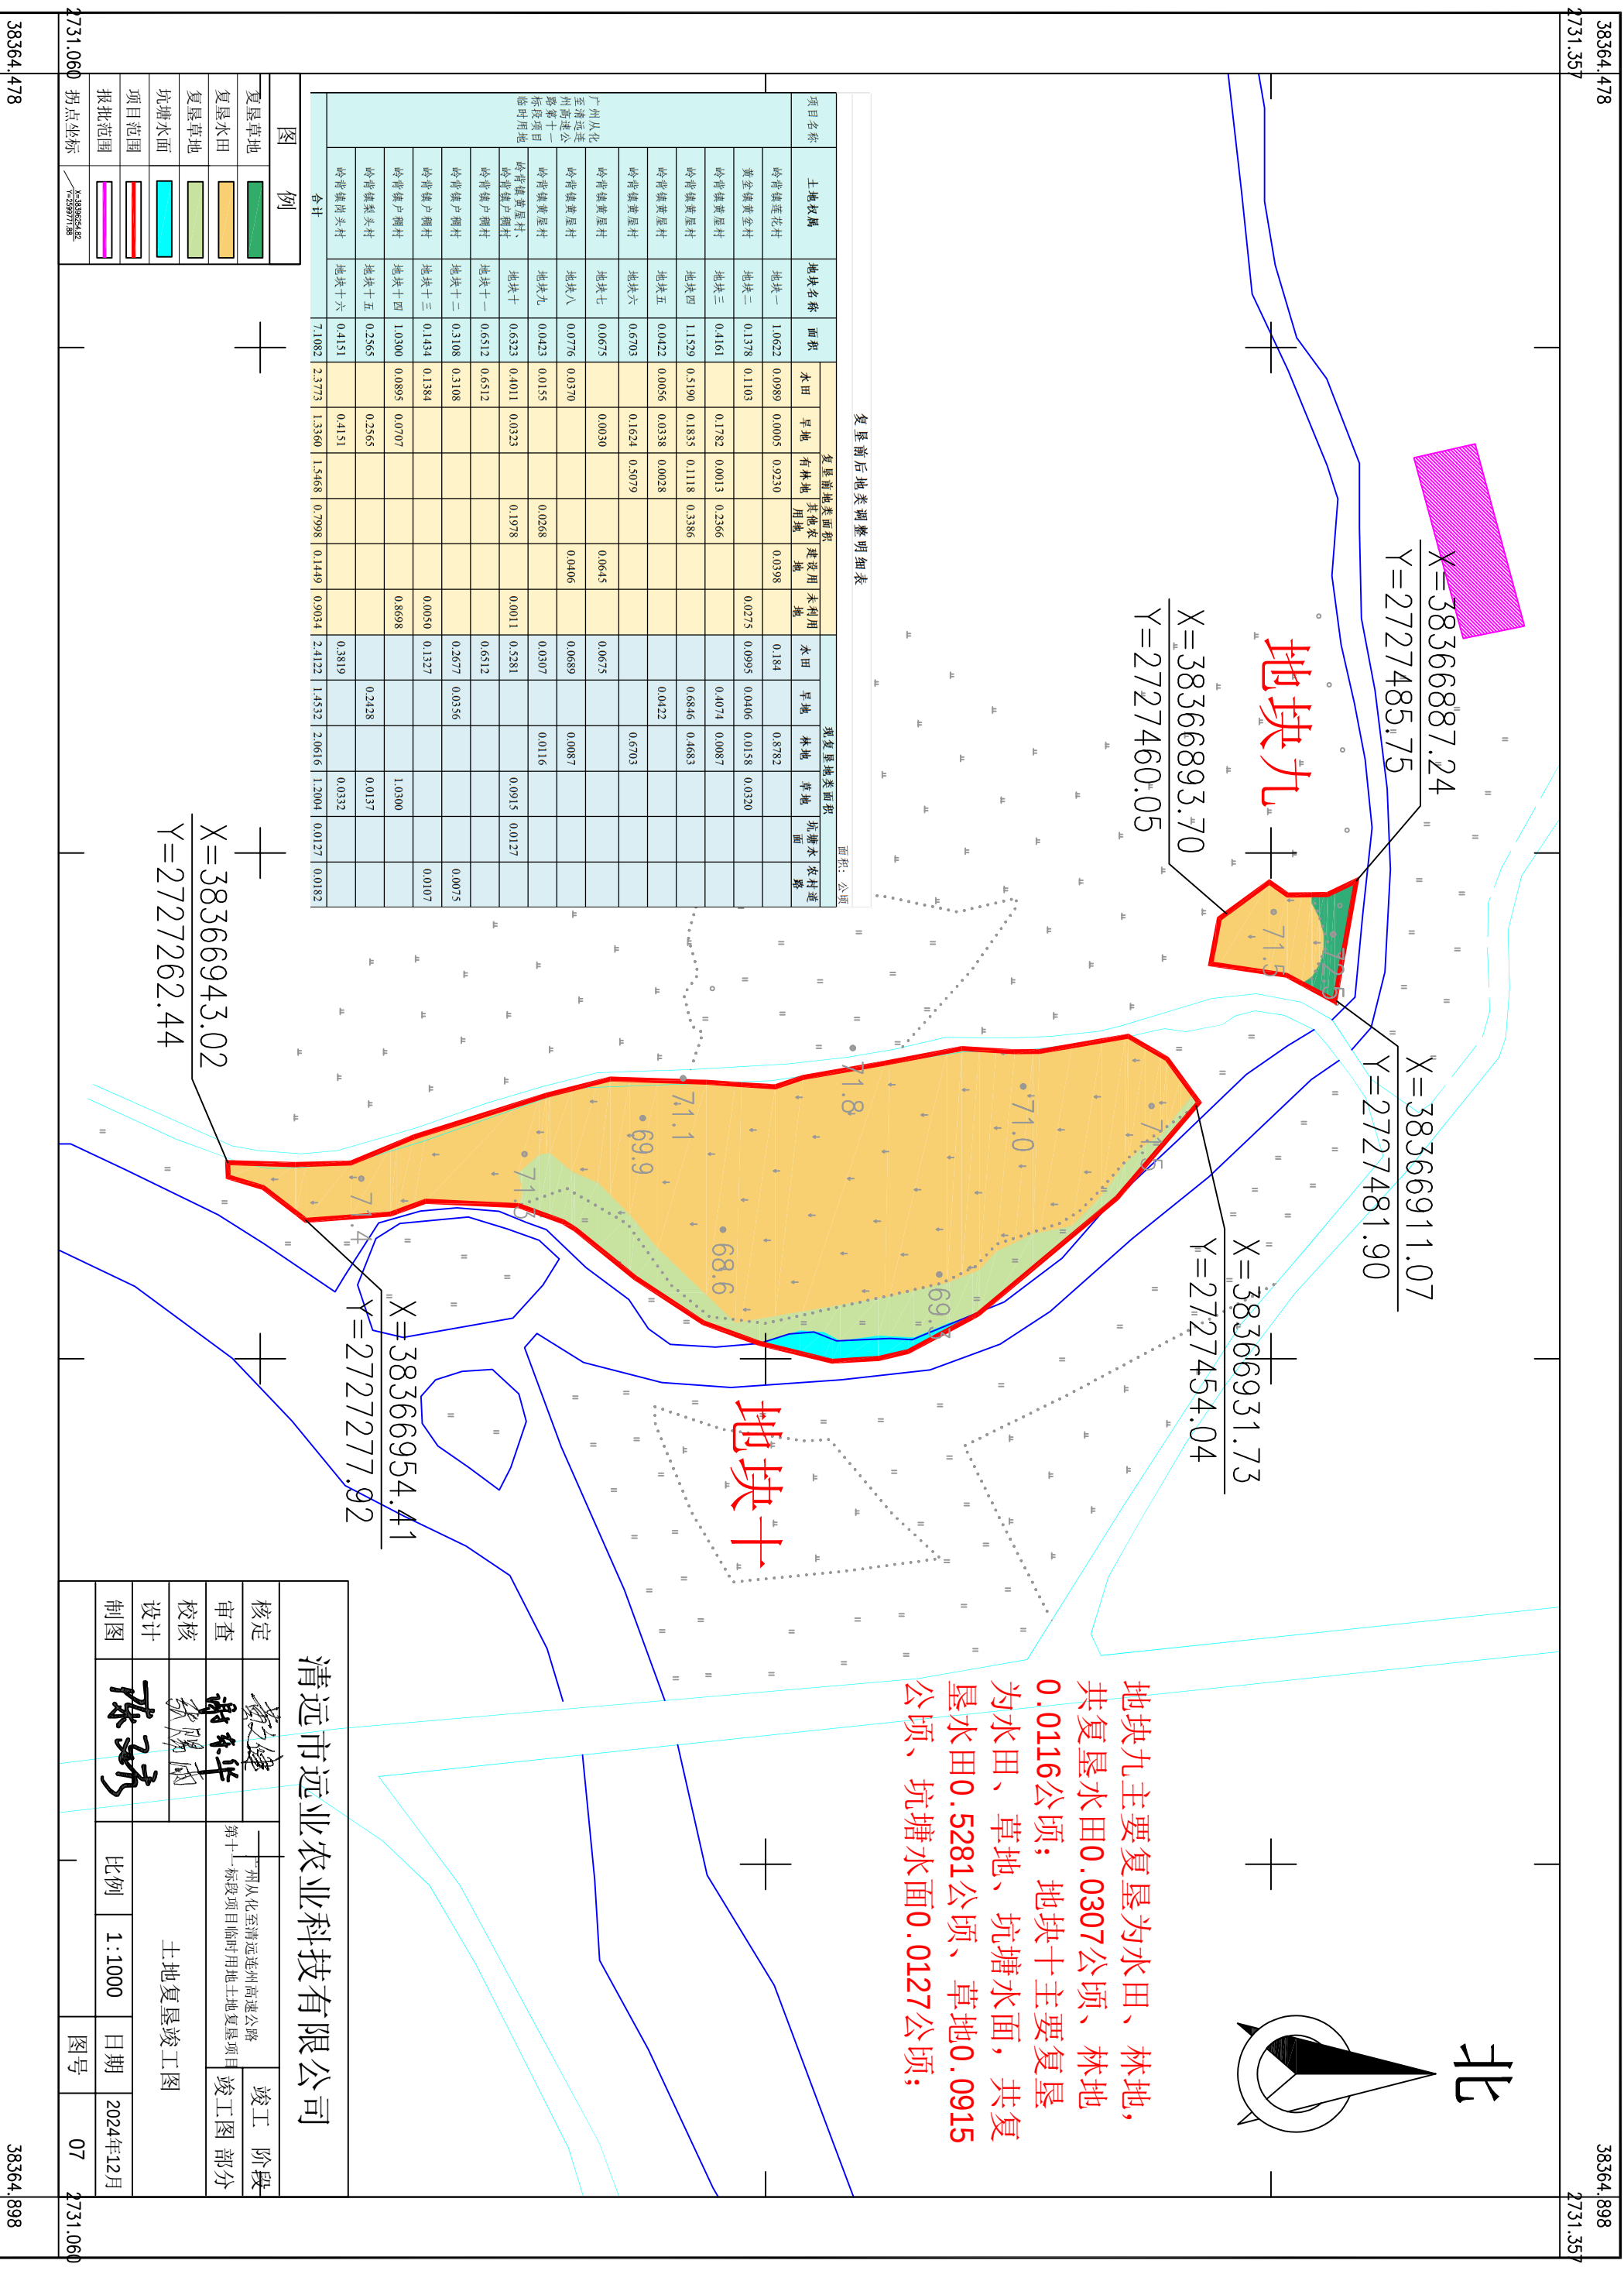

广州从化至清远连州高速公路第十一标段项目临时用地土地复垦竣工图

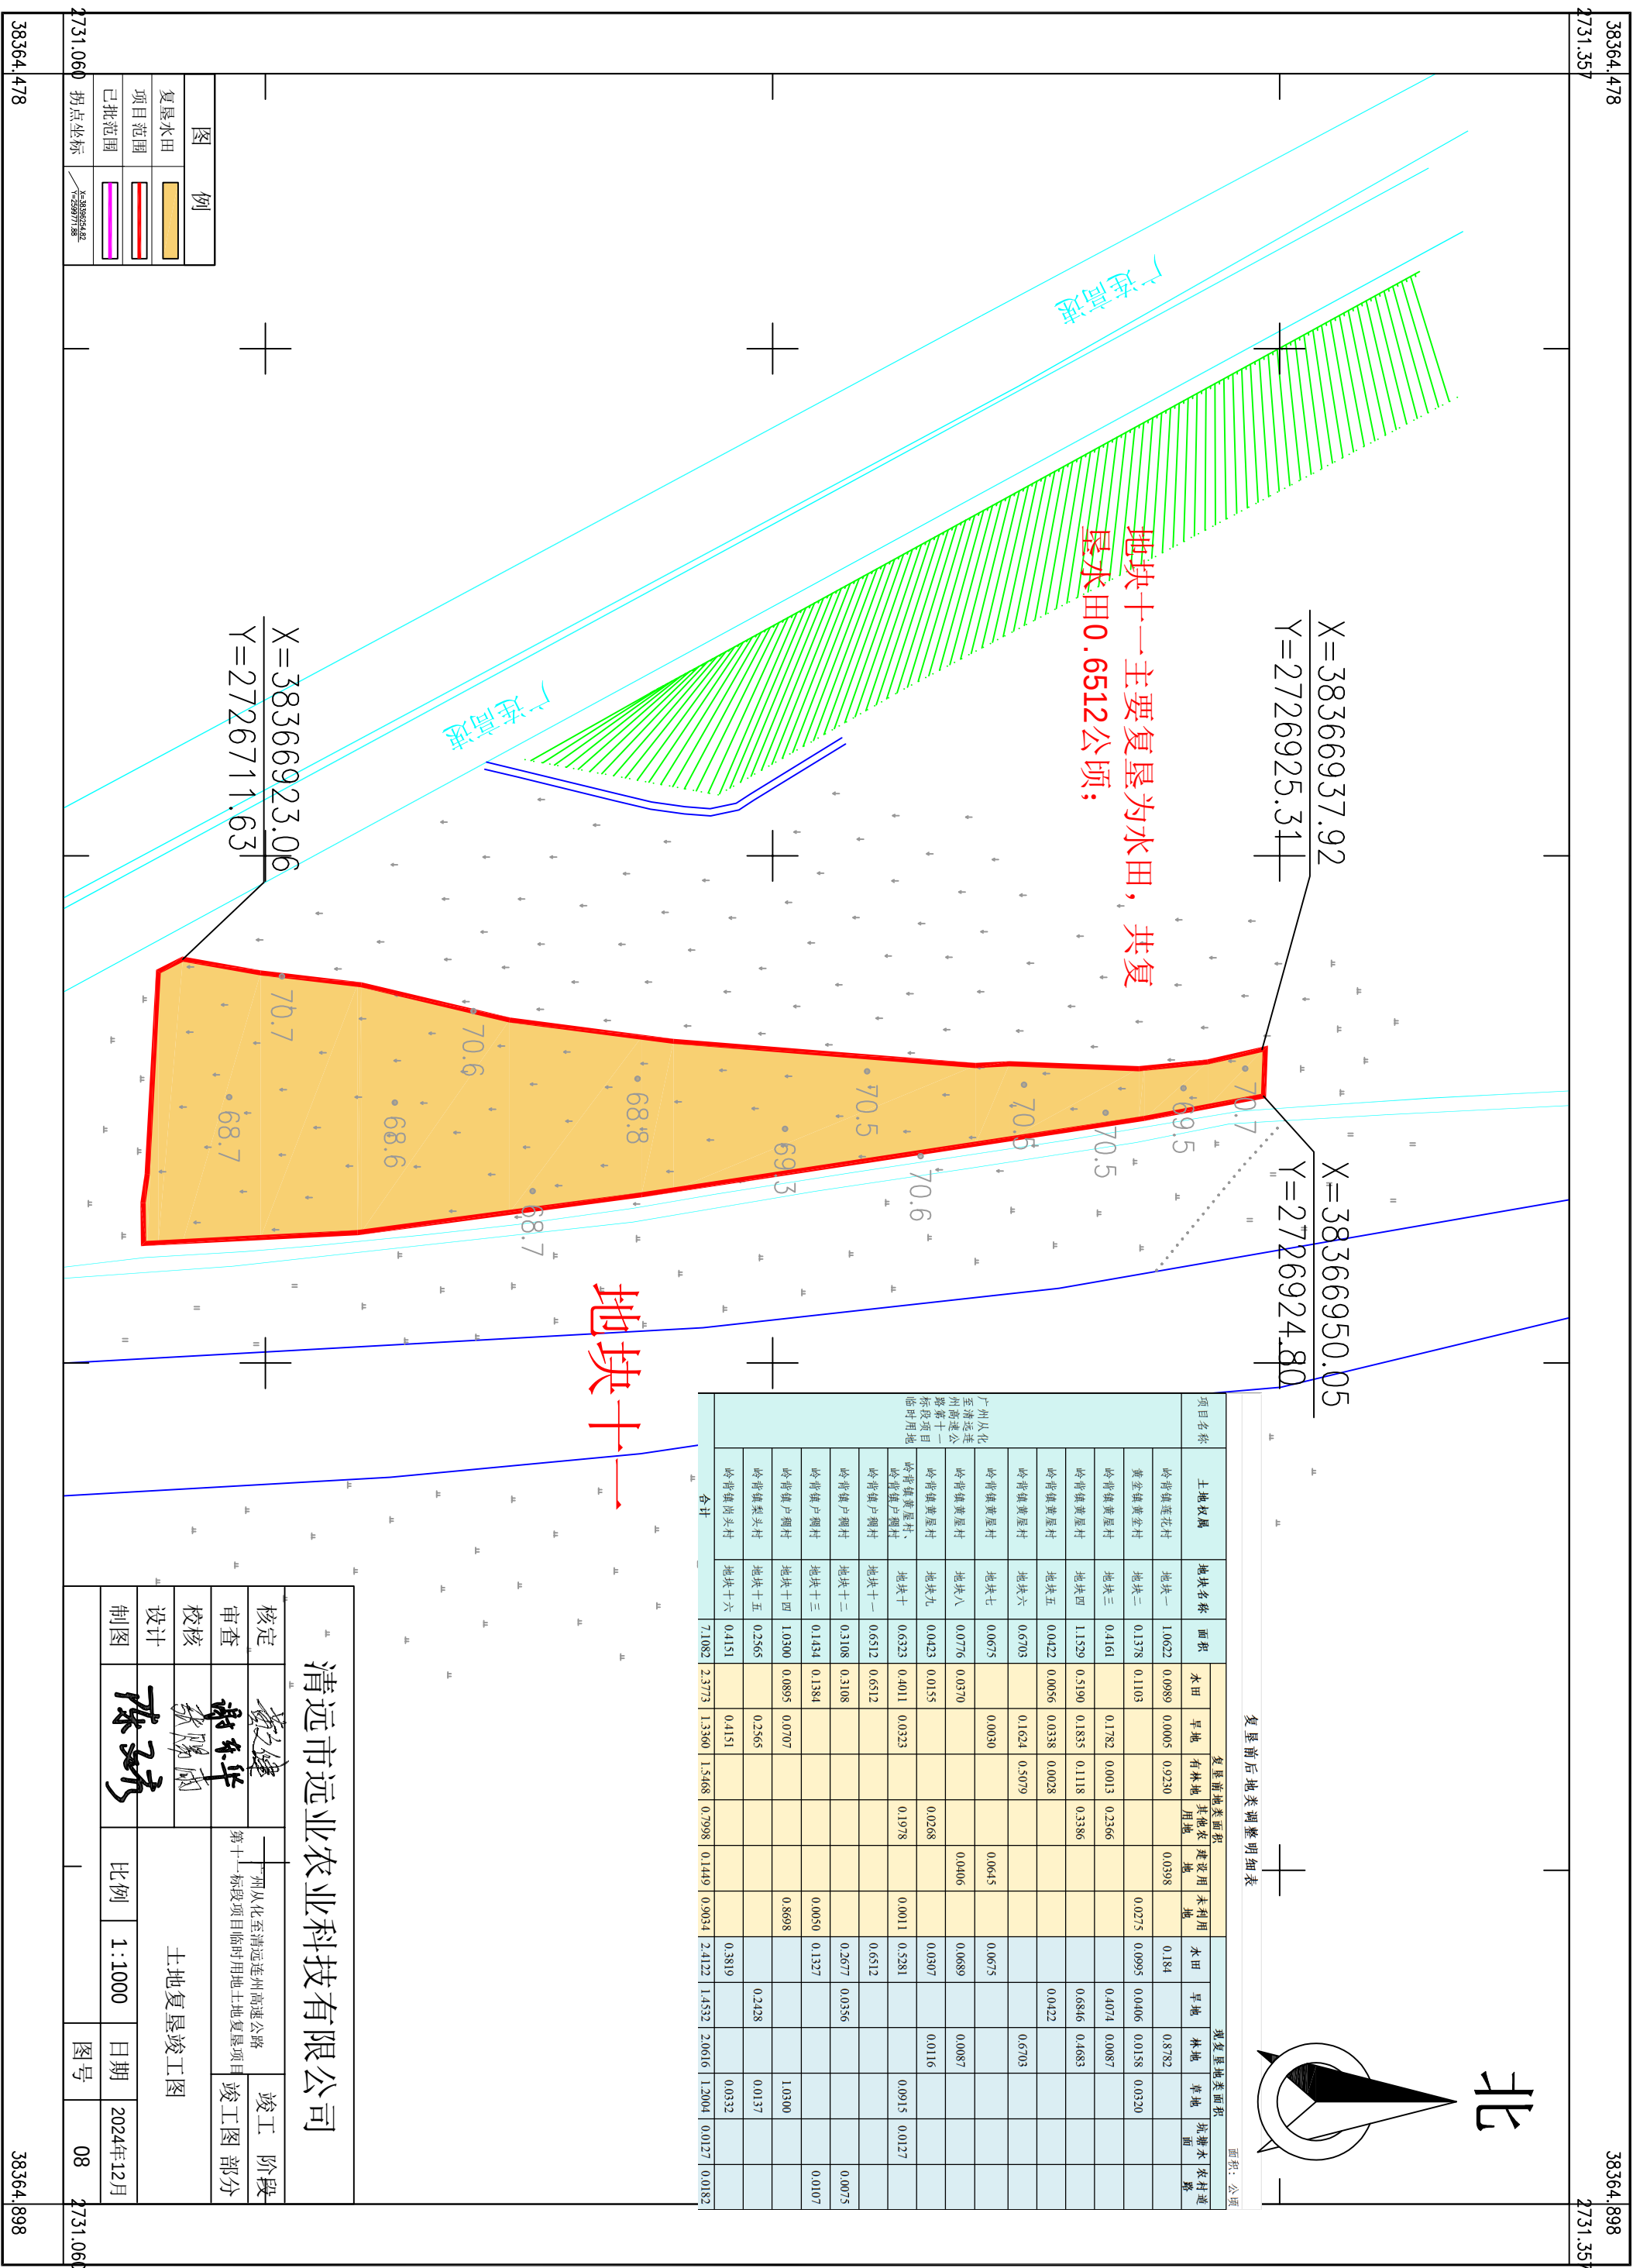


广州从化至清远连州高速公路第十一标段项目临时用地土地复垦竣工图

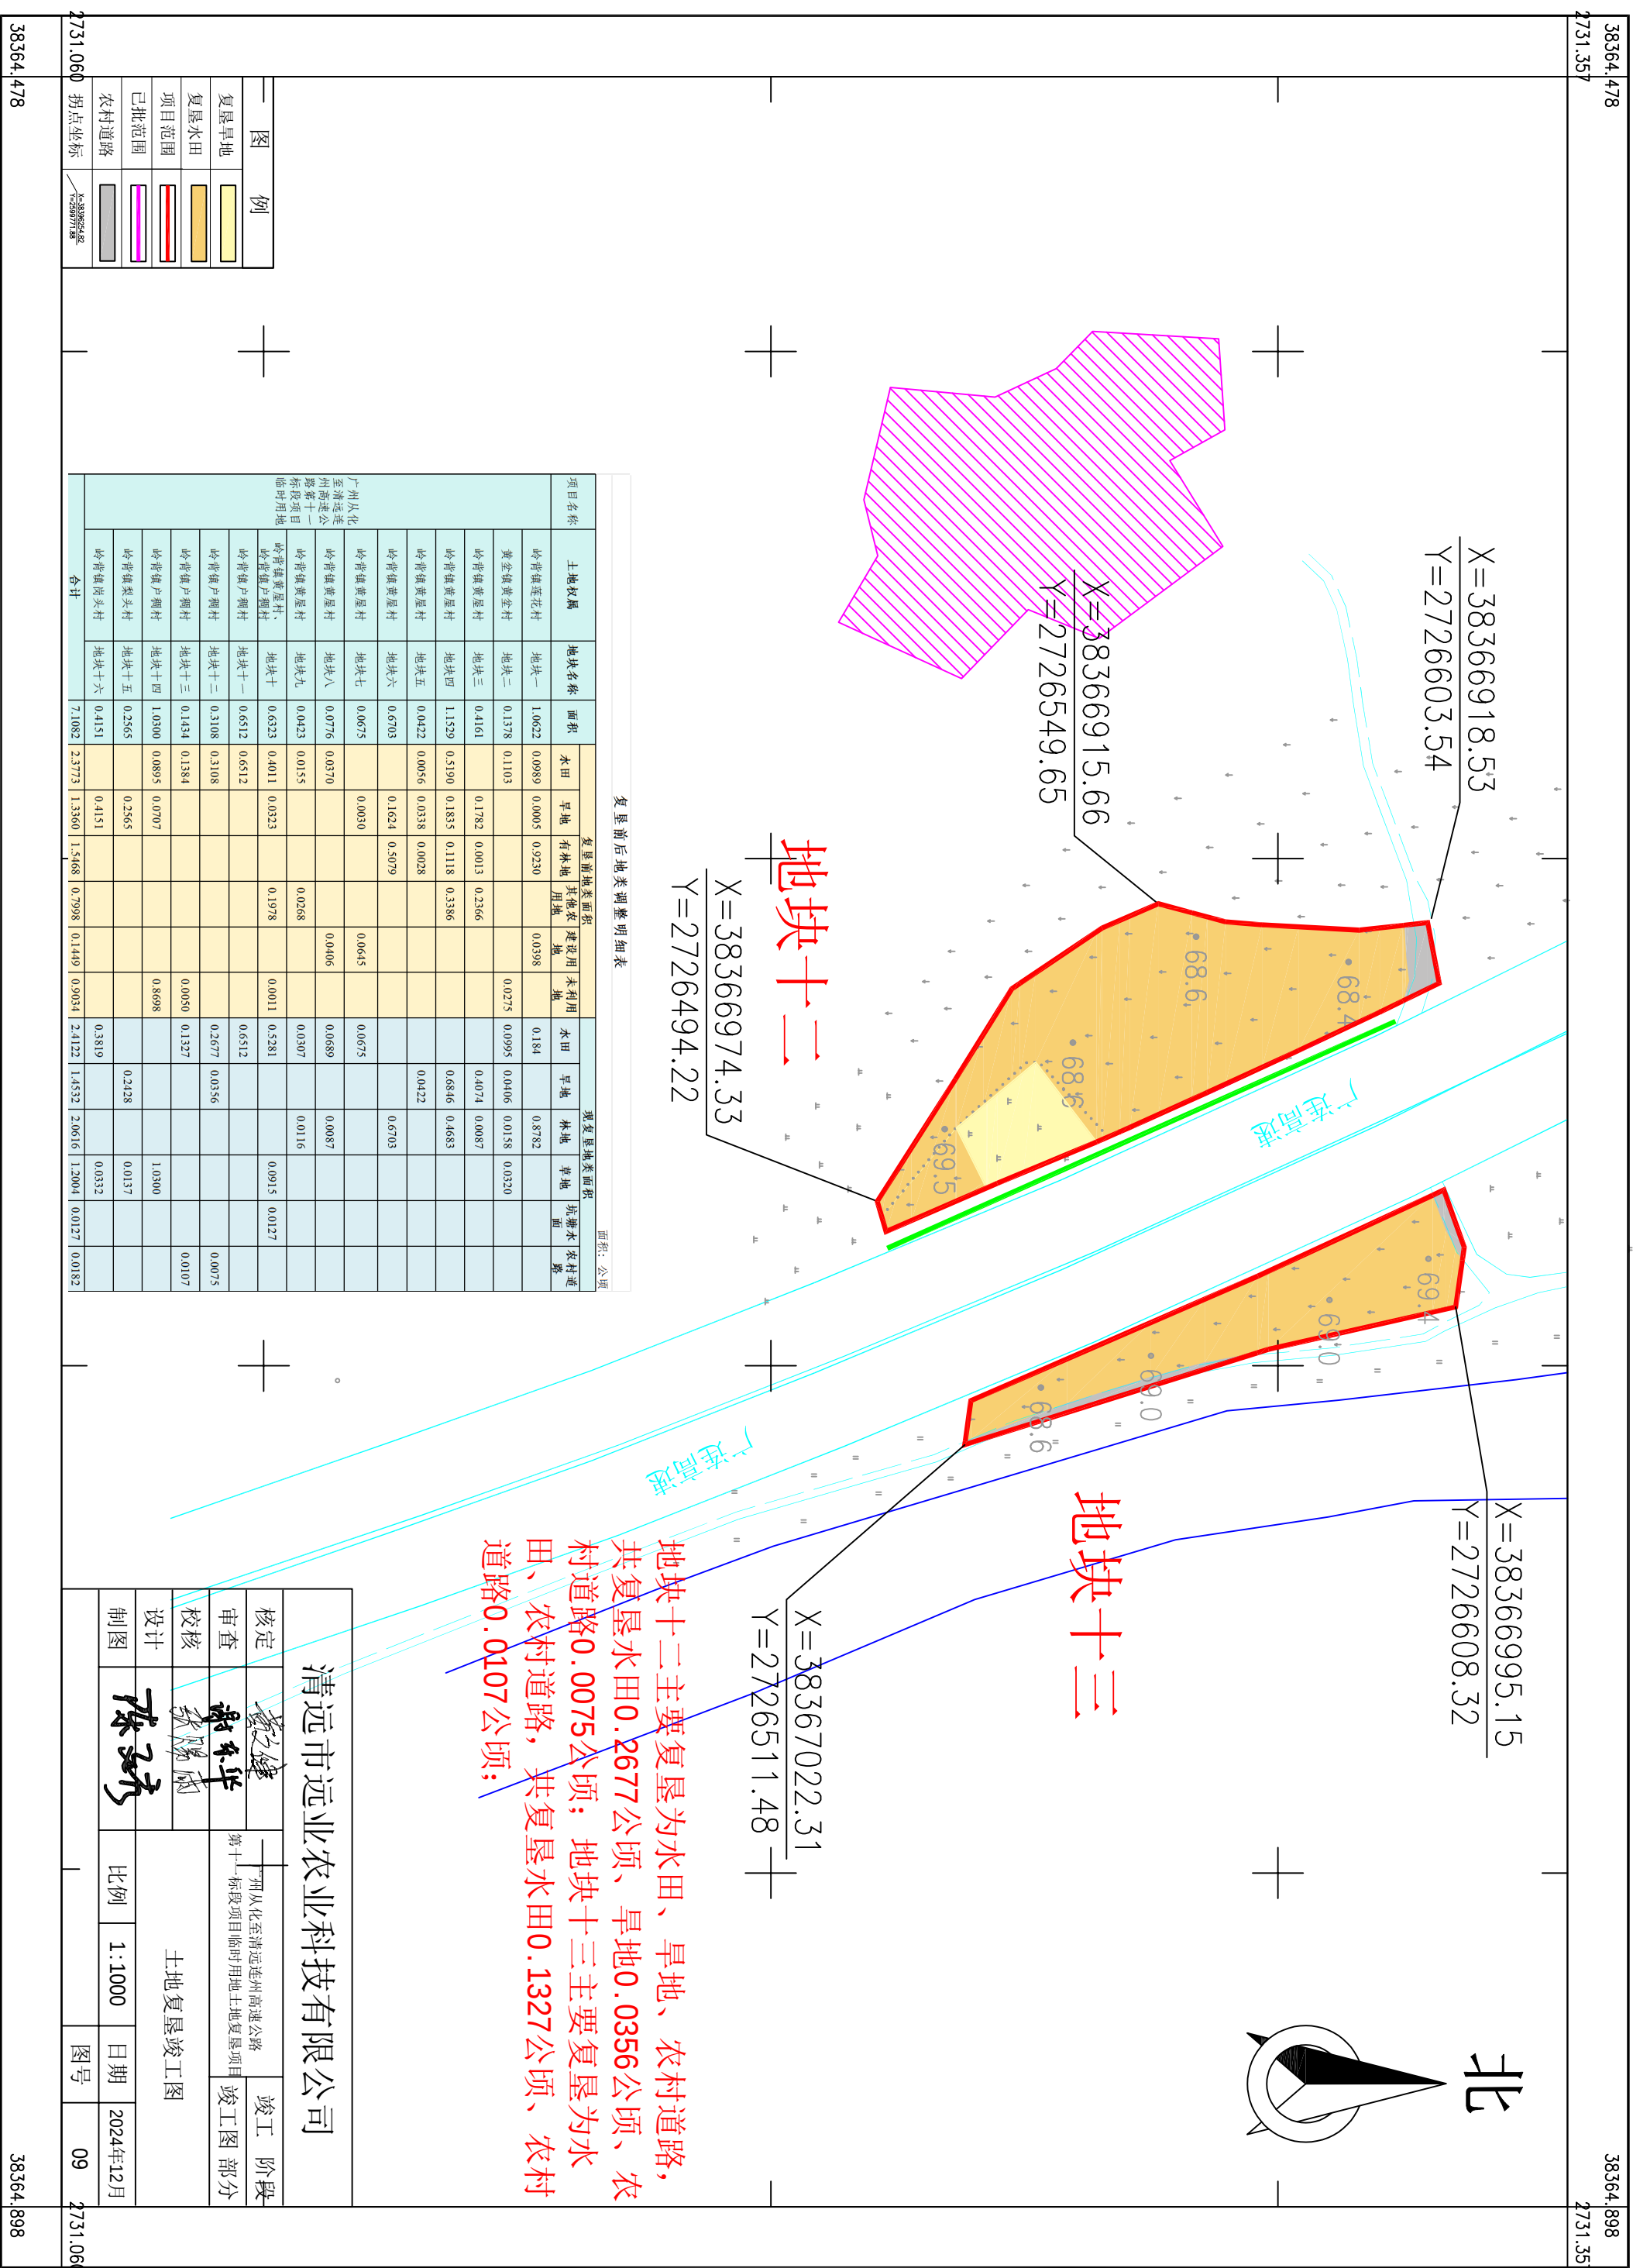

广州从化至清远连州高速公路第十一标段项目临时用地土地复垦竣工图

[illegible]

广州从化至清远连州高速公路第十一标段项目临时用地土地复垦竣工图

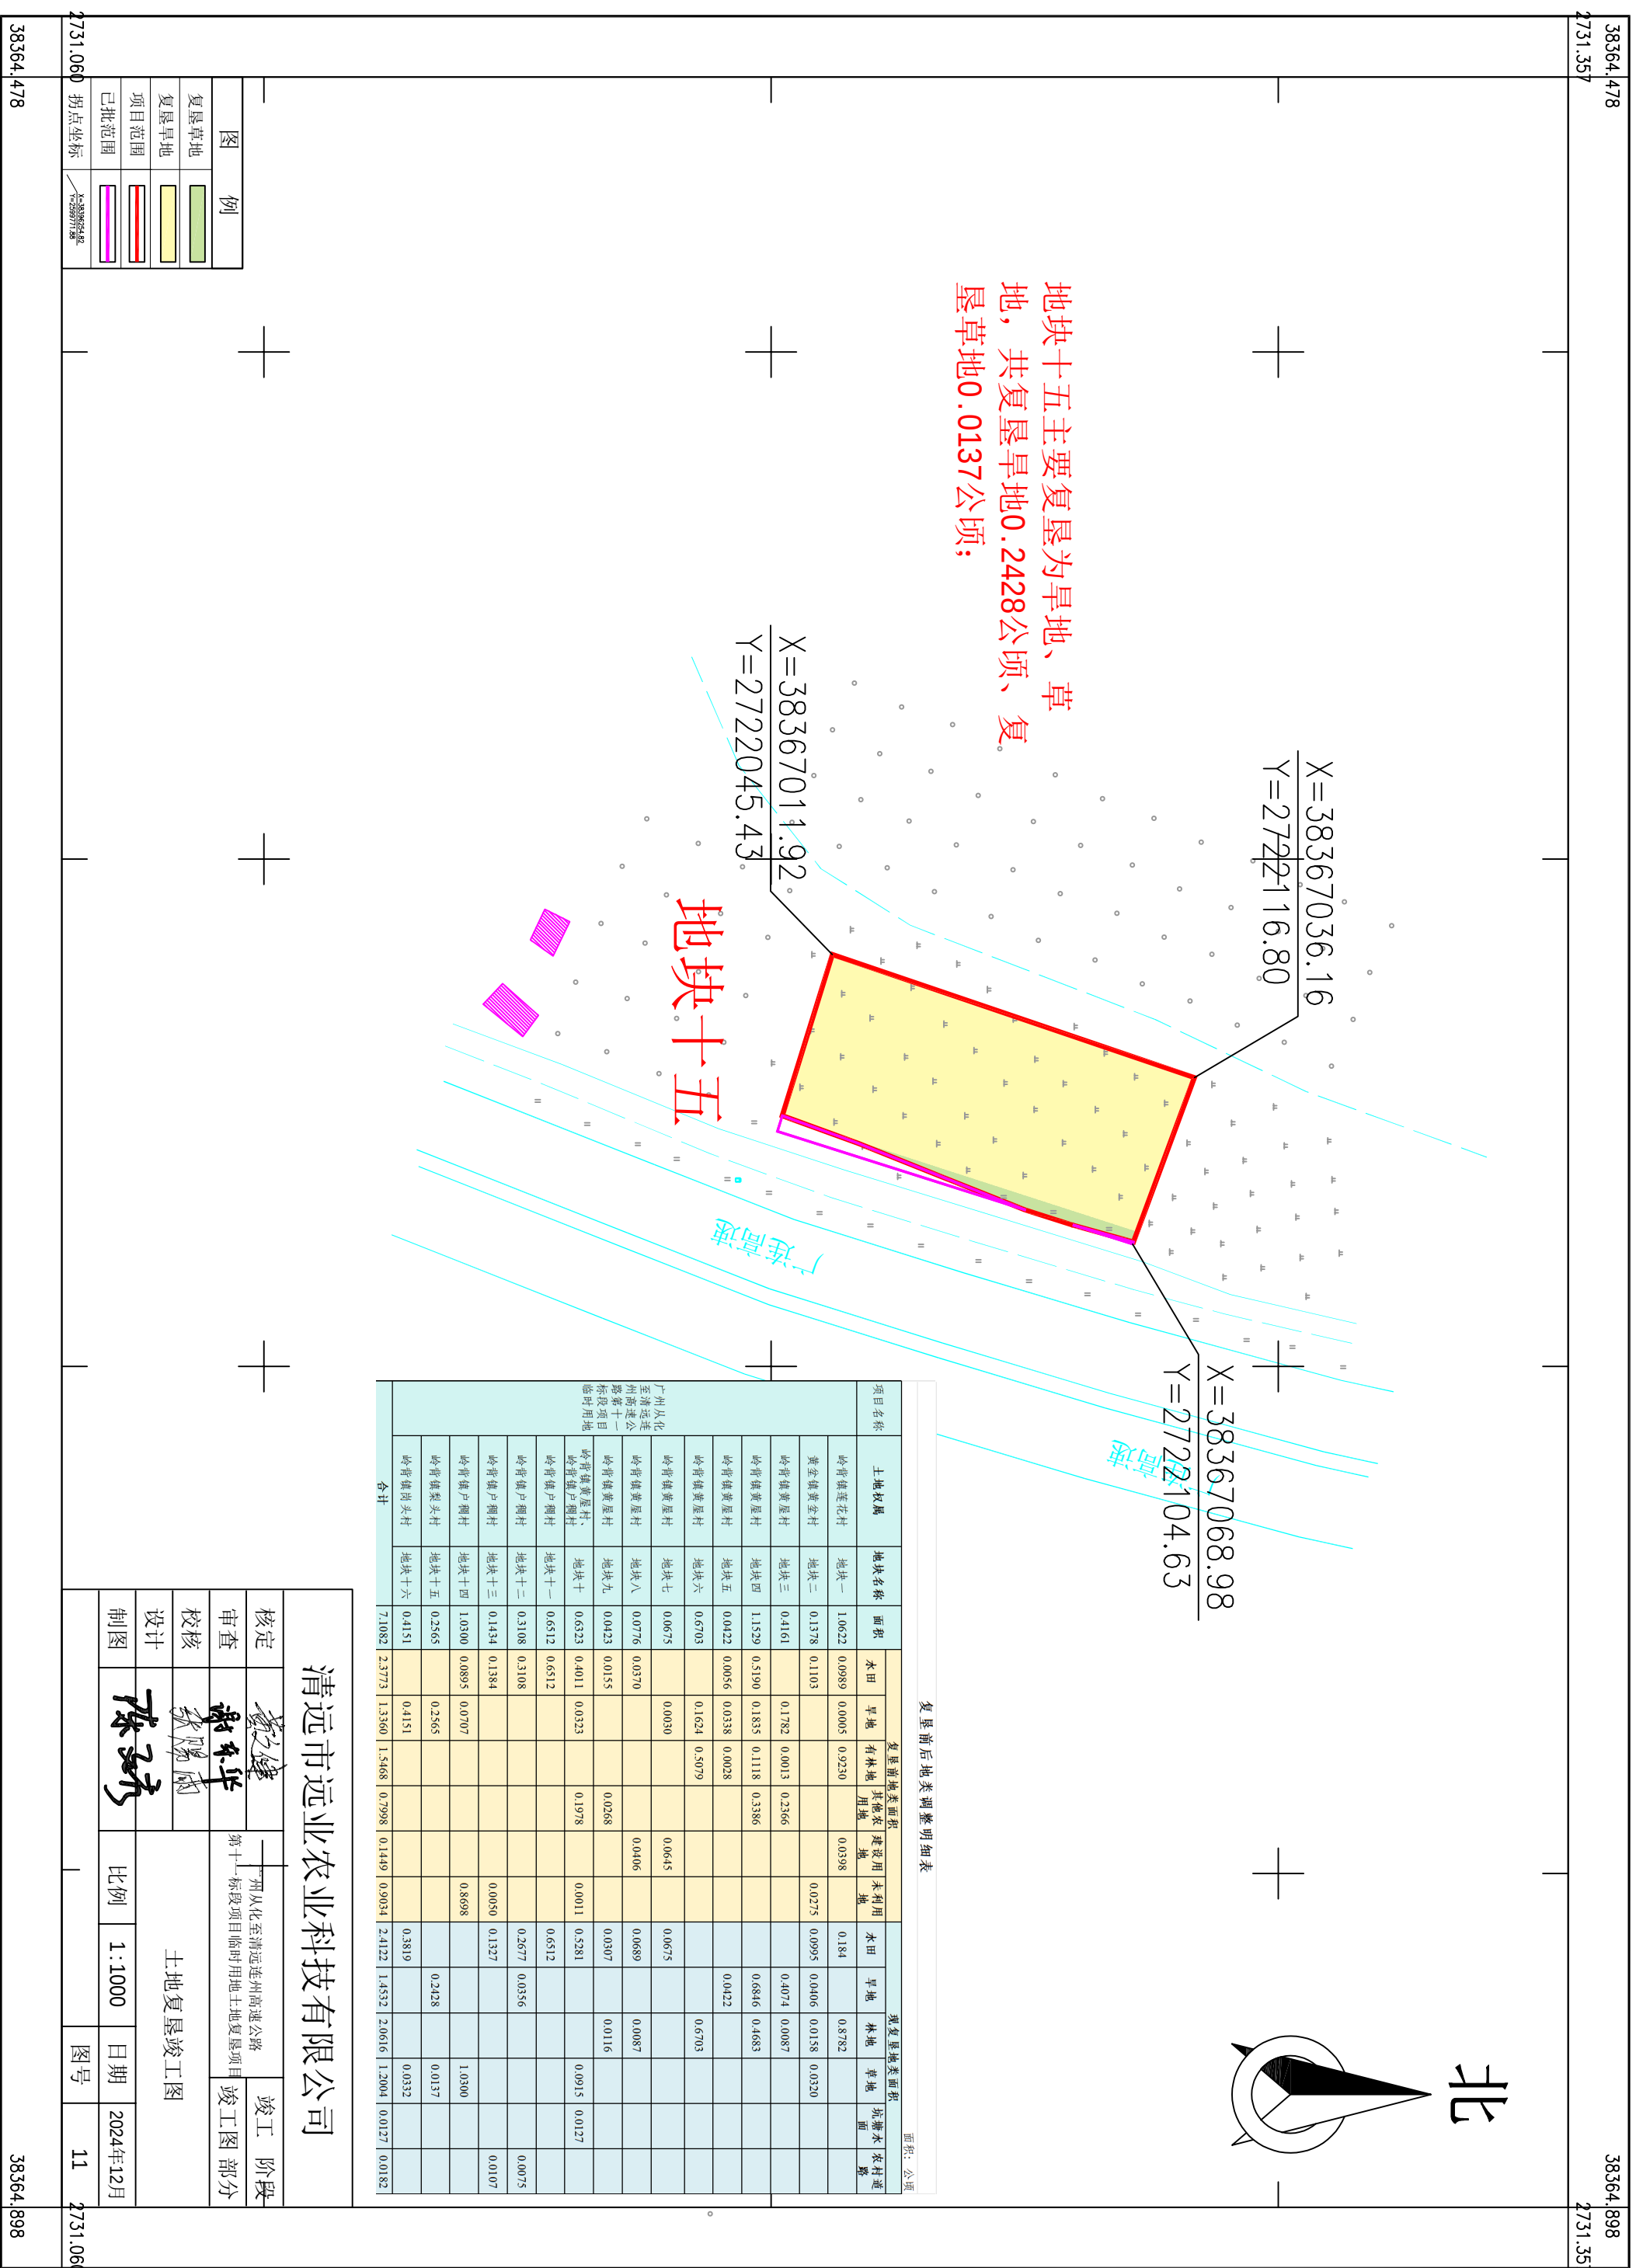

广州从化至清远连州高速公路第十一标段项目临时用地土地复垦竣工图

