


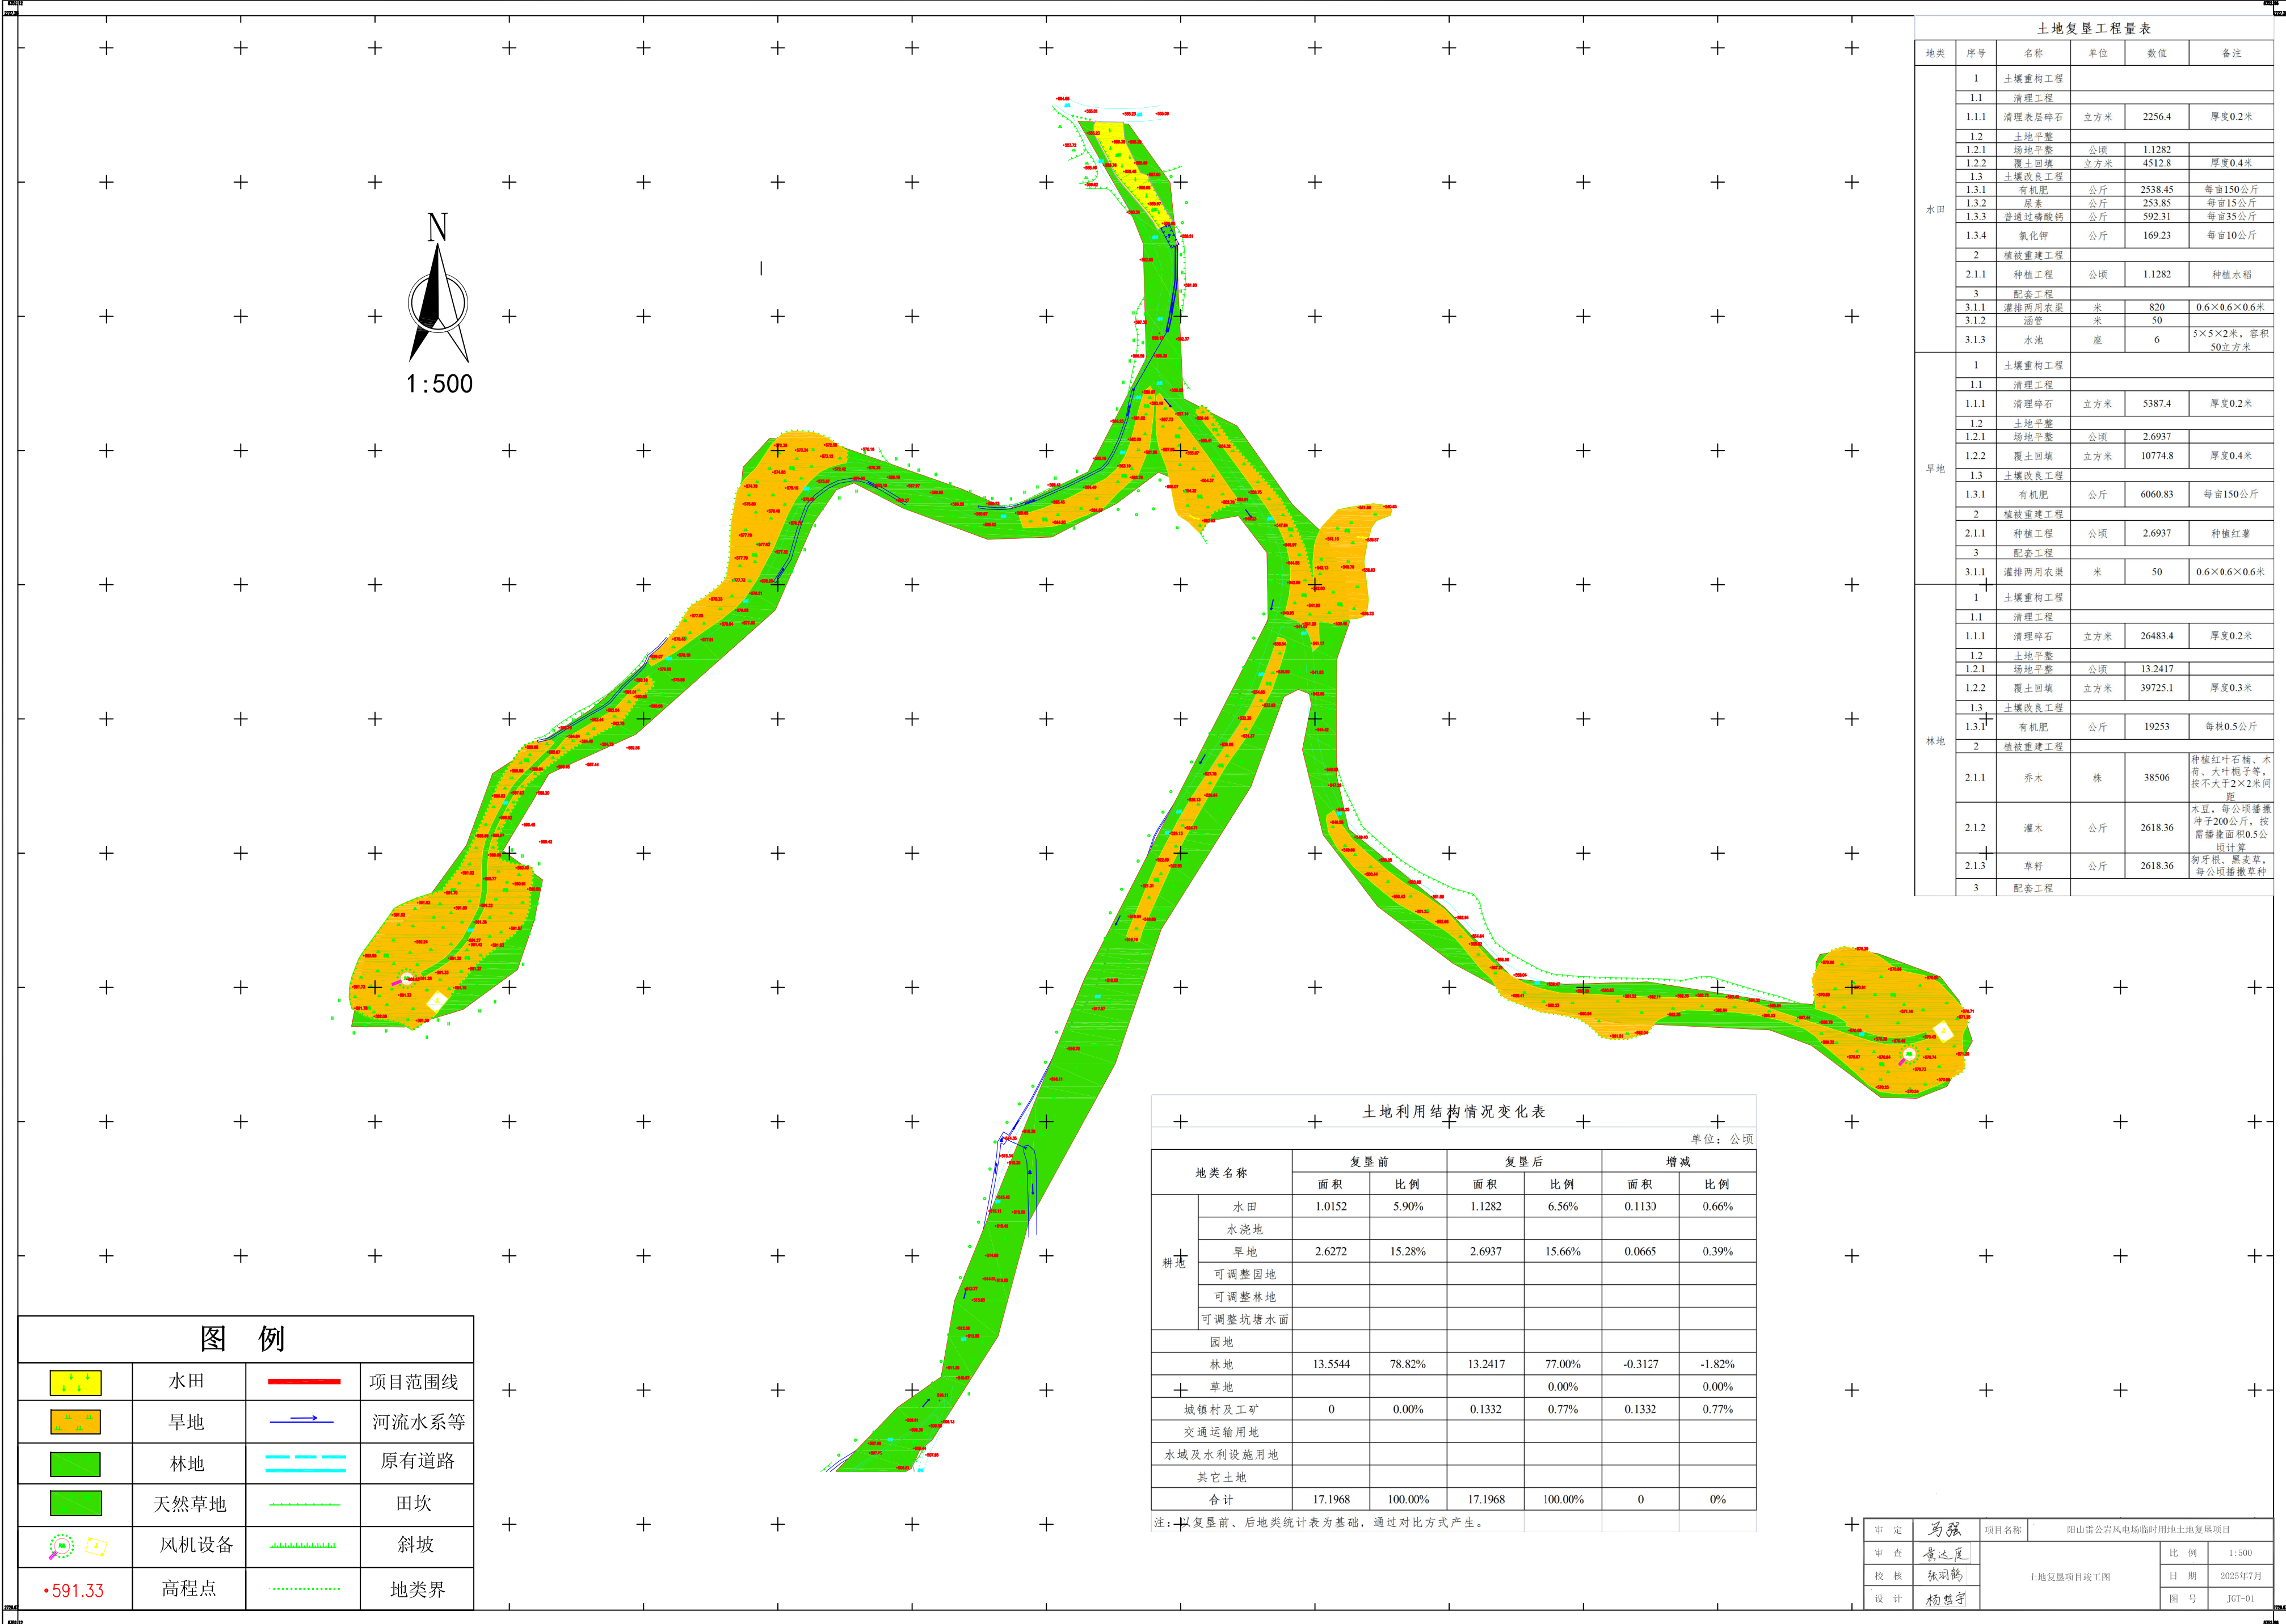

土地复垦工程量表					
地类	序号	名称	单位	数值	备注
水田	1	土壤重构工程			
	1.1	清理工程			
	1.1.1	清理表层碎石	立方米	2256.4	厚度0.2米
	1.2	土地平整			
	1.2.1	场地平整	公顷	1.1282	
	1.2.2	覆土回填	立方米	4512.8	厚度0.4米
	1.3	土壤改良工程			
	1.3.1	有机肥	公斤	2538.45	每亩150公斤
	1.3.2	尿素	公斤	253.85	每亩15公斤
	1.3.3	普通过磷酸钙	公斤	592.31	每亩35公斤
	1.3.4	氯化钾	公斤	169.23	每亩10公斤
	2	植被重建工程			
	2.1.1	种植工程	公顷	1.1282	种植水稻
	3	配套工程			
	3.1.1	灌排两用农渠	米	820	0.6×0.6×0.6米
旱地	1.1.2	涵管	米	50	
	3.1.3	水池	座	6	5×5×2米, 容积50立方米
	1	土壤重构工程			
	1.1	清理工程			
	1.1.1	清理碎石	立方米	5387.4	厚度0.2米
	1.2	土地平整			
	1.2.1	场地平整	公顷	2.6937	
	1.2.2	覆土回填	立方米	10774.8	厚度0.4米
	1.3	土壤改良工程			
	1.3.1	有机肥	公斤	6060.83	每亩150公斤
林地	2	植被重建工程			
	2.1.1	种植工程	公顷	2.6937	种植红薯
	3	配套工程			
	3.1.1	灌排两用农渠	米	50	0.6×0.6×0.6米
	1	土壤重构工程			
	1.1	清理工程			
	1.1.1	清理碎石	立方米	26483.4	厚度0.2米
	1.2	土地平整			
	1.2.1	场地平整	公顷	13.2417	
	1.2.2	覆土回填	立方米	39725.1	厚度0.3米
	1.3	土壤改良工程			
	1.3.1	有机肥	公斤	19253	每株0.5公斤
	2	植被重建工程			
	2.1.1	乔木	株	38506	种植红叶石楠、木荷、大叶槭子等, 按不大于2×2米间距
	2.1.2	灌木	公斤	2618.36	木豆, 每公顷播撒种子200公斤, 按前播撒面积0.5公顷计算
	2.1.3	草籽	公斤	2618.36	狗牙根、黑麦草, 每公顷播撒草种
	3	配套工程			

土地利用结构情况变化表							
单位: 公顷							
地类名称		复垦前		复垦后		增减	
		面积	比例	面积	比例	面积	比例
耕地	水田	1.0152	5.90%	1.1282	6.56%	0.1130	0.66%
	水浇地						
	旱地	2.6272	15.28%	2.6937	15.66%	0.0665	0.39%
	可调整园地						
	可调整林地						
	可调整坑塘水面						
	园地						
	林地	13.5544	78.82%	13.2417	77.00%	-0.3127	-1.82%
	草地				0.00%		0.00%
	城镇村及工矿	0	0.00%	0.1332	0.77%	0.1332	0.77%
	交通运输用地						
	水域及水利设施用地						
	其它土地						
	合计	17.1968	100.00%	17.1968	100.00%	0	0%

注: 以复垦前、后地类统计表为基础, 通过对比方式产生。


图 例			
	水田		项目范围线
	旱地		河流水系等
	林地		原有道路
	天然草地		田坎
	风机设备		斜坡
	高程点		地类界

审 定	马强	项目名称	阳山县雷公岩风电场临时用地土地复垦项目	
审 查	黄达臣	土地复垦项目竣工图	比 例	1:500
校 核	张羽鹤		日 期	2025年7月
设 计	杨慈宇		图 号	JGT-01



图 例			
	水田		项目范围线
	旱地		河流水系等
	林地		原有道路
	天然草地		田坎
	风机设备		斜坡
	高程点		地类界

审 定	马强	项目名称	阳山县雷公岩风电场项目临时用地土地复垦项目	
审 查	黄达厚	土地复垦项目竣工图	比 例	1:500
校 核	张羽鹤		日 期	2025年7月
设 计	杨哲宇		图 号	JGT-02

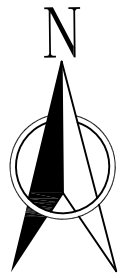

1:500

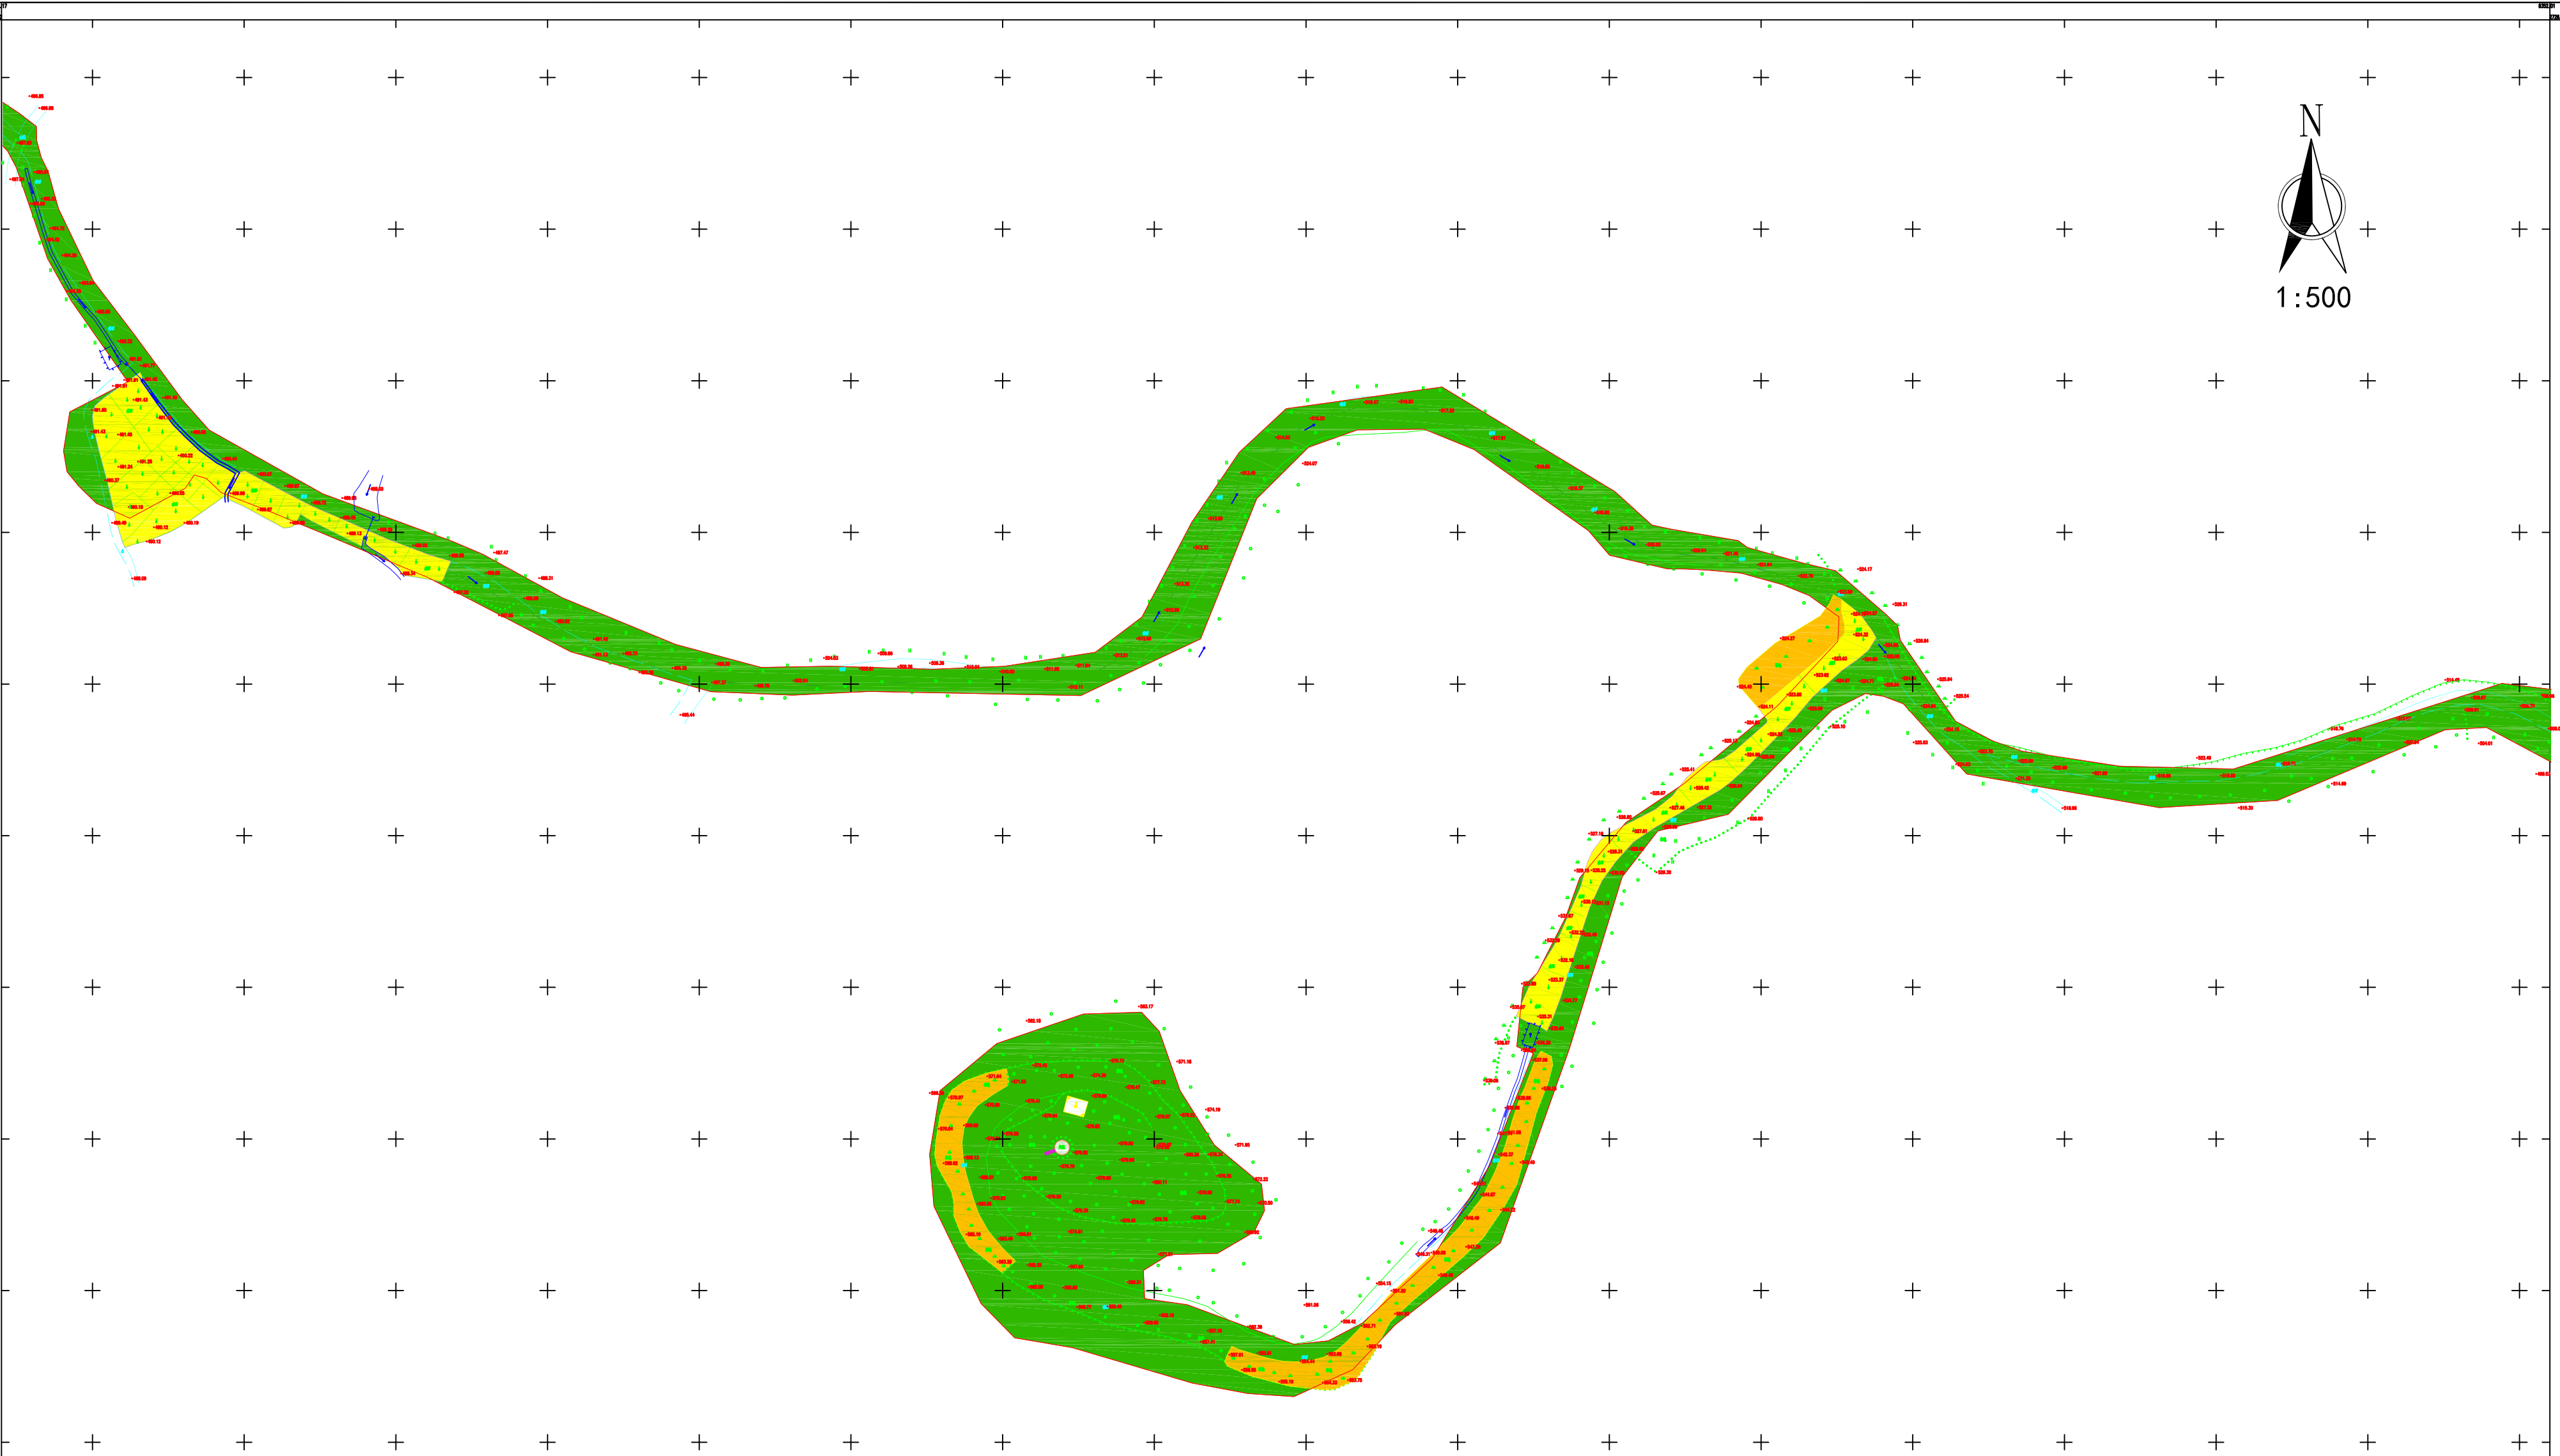


图 例			
	水田		项目范围线
	旱地		河流水系等
	林地		原有道路
	天然草地		田坎
	风机设备		斜坡
	高程点		地类界

审 定	马强	项目名称	阳山县雷公岩风电场项目临时用地土地复垦项目	
审 查	黄达民	土地复垦项目竣工图	比 例	1:500
校 核	张明鹤		日 期	2025年7月
设 计	杨雄宇		图 号	JGT-03




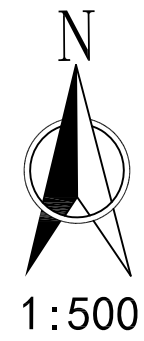


图 例			
	水田		项目范围线
	旱地		河流水系等
	林地		原有道路
	天然草地		田坎
	风机设备		斜坡
•591.33	高程点		地类界


审 定	马强	项目名称	阳山雷公岩风电场临时用地土地复垦项目		
审 查	廖达茂	土地复垦项目竣工图	比 例	1:500	
校 核	张羽鹤		日 期	2025年7月	
设 计	赖慧宇		图 号	JGT-04	

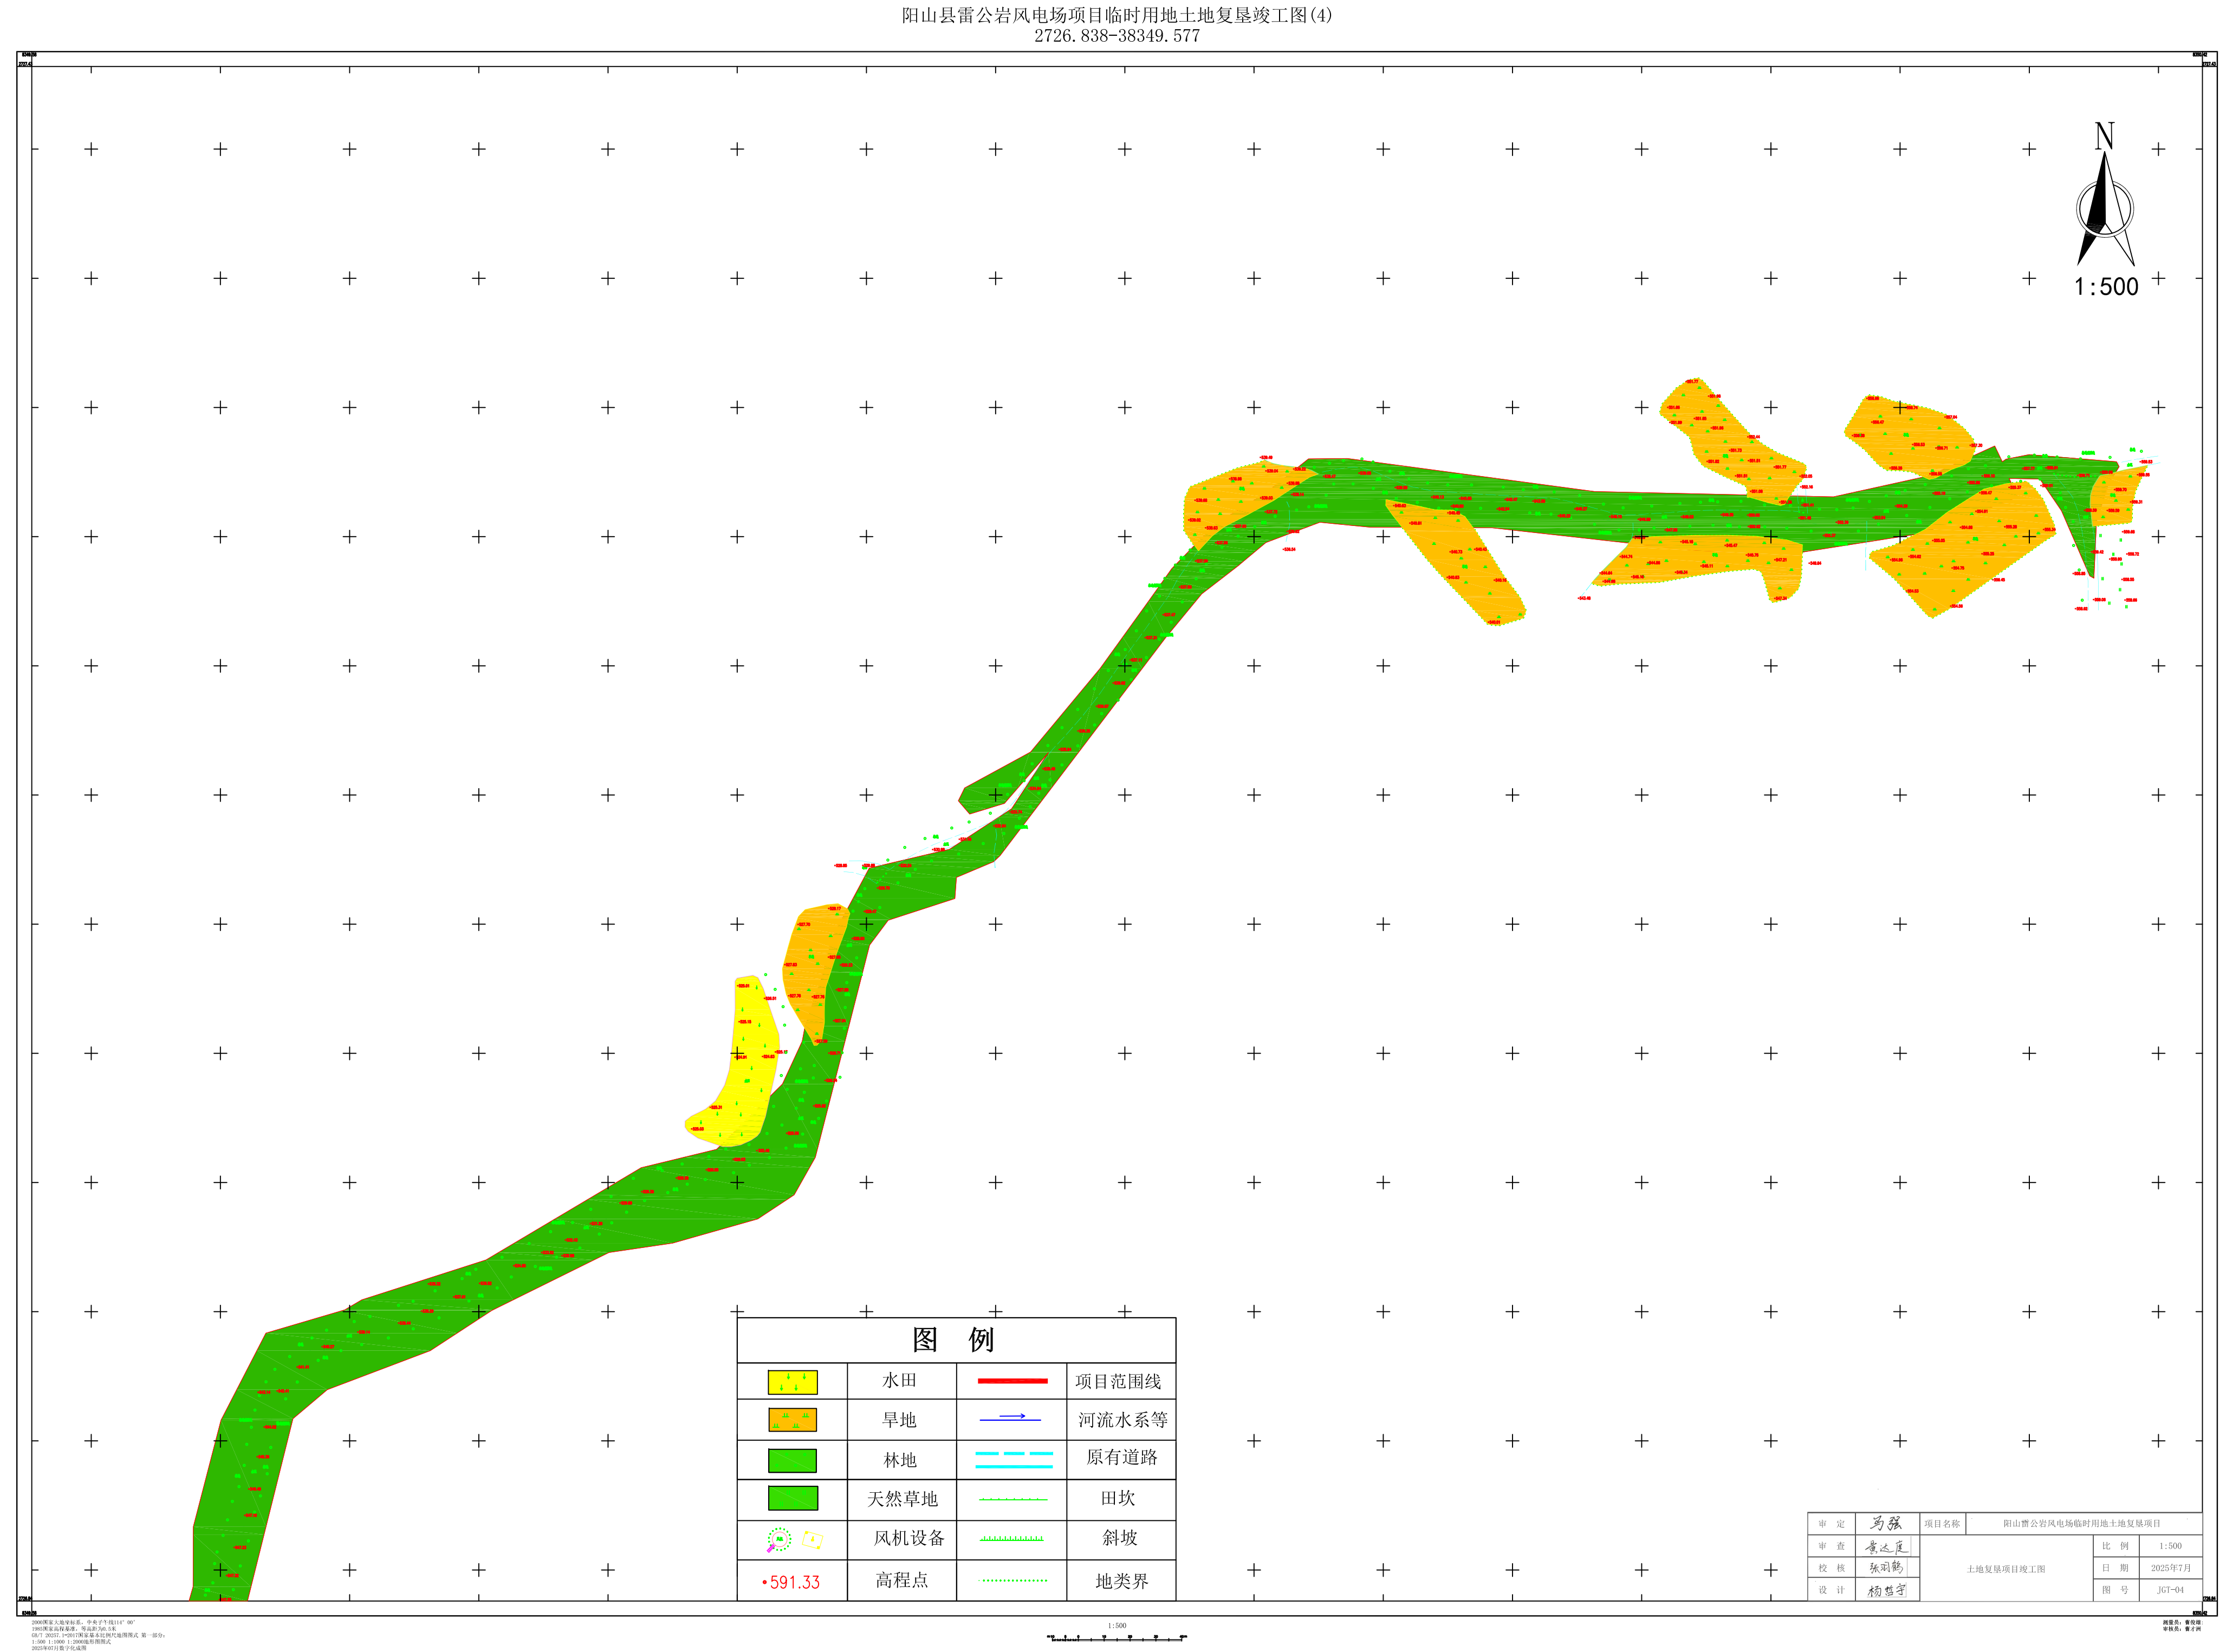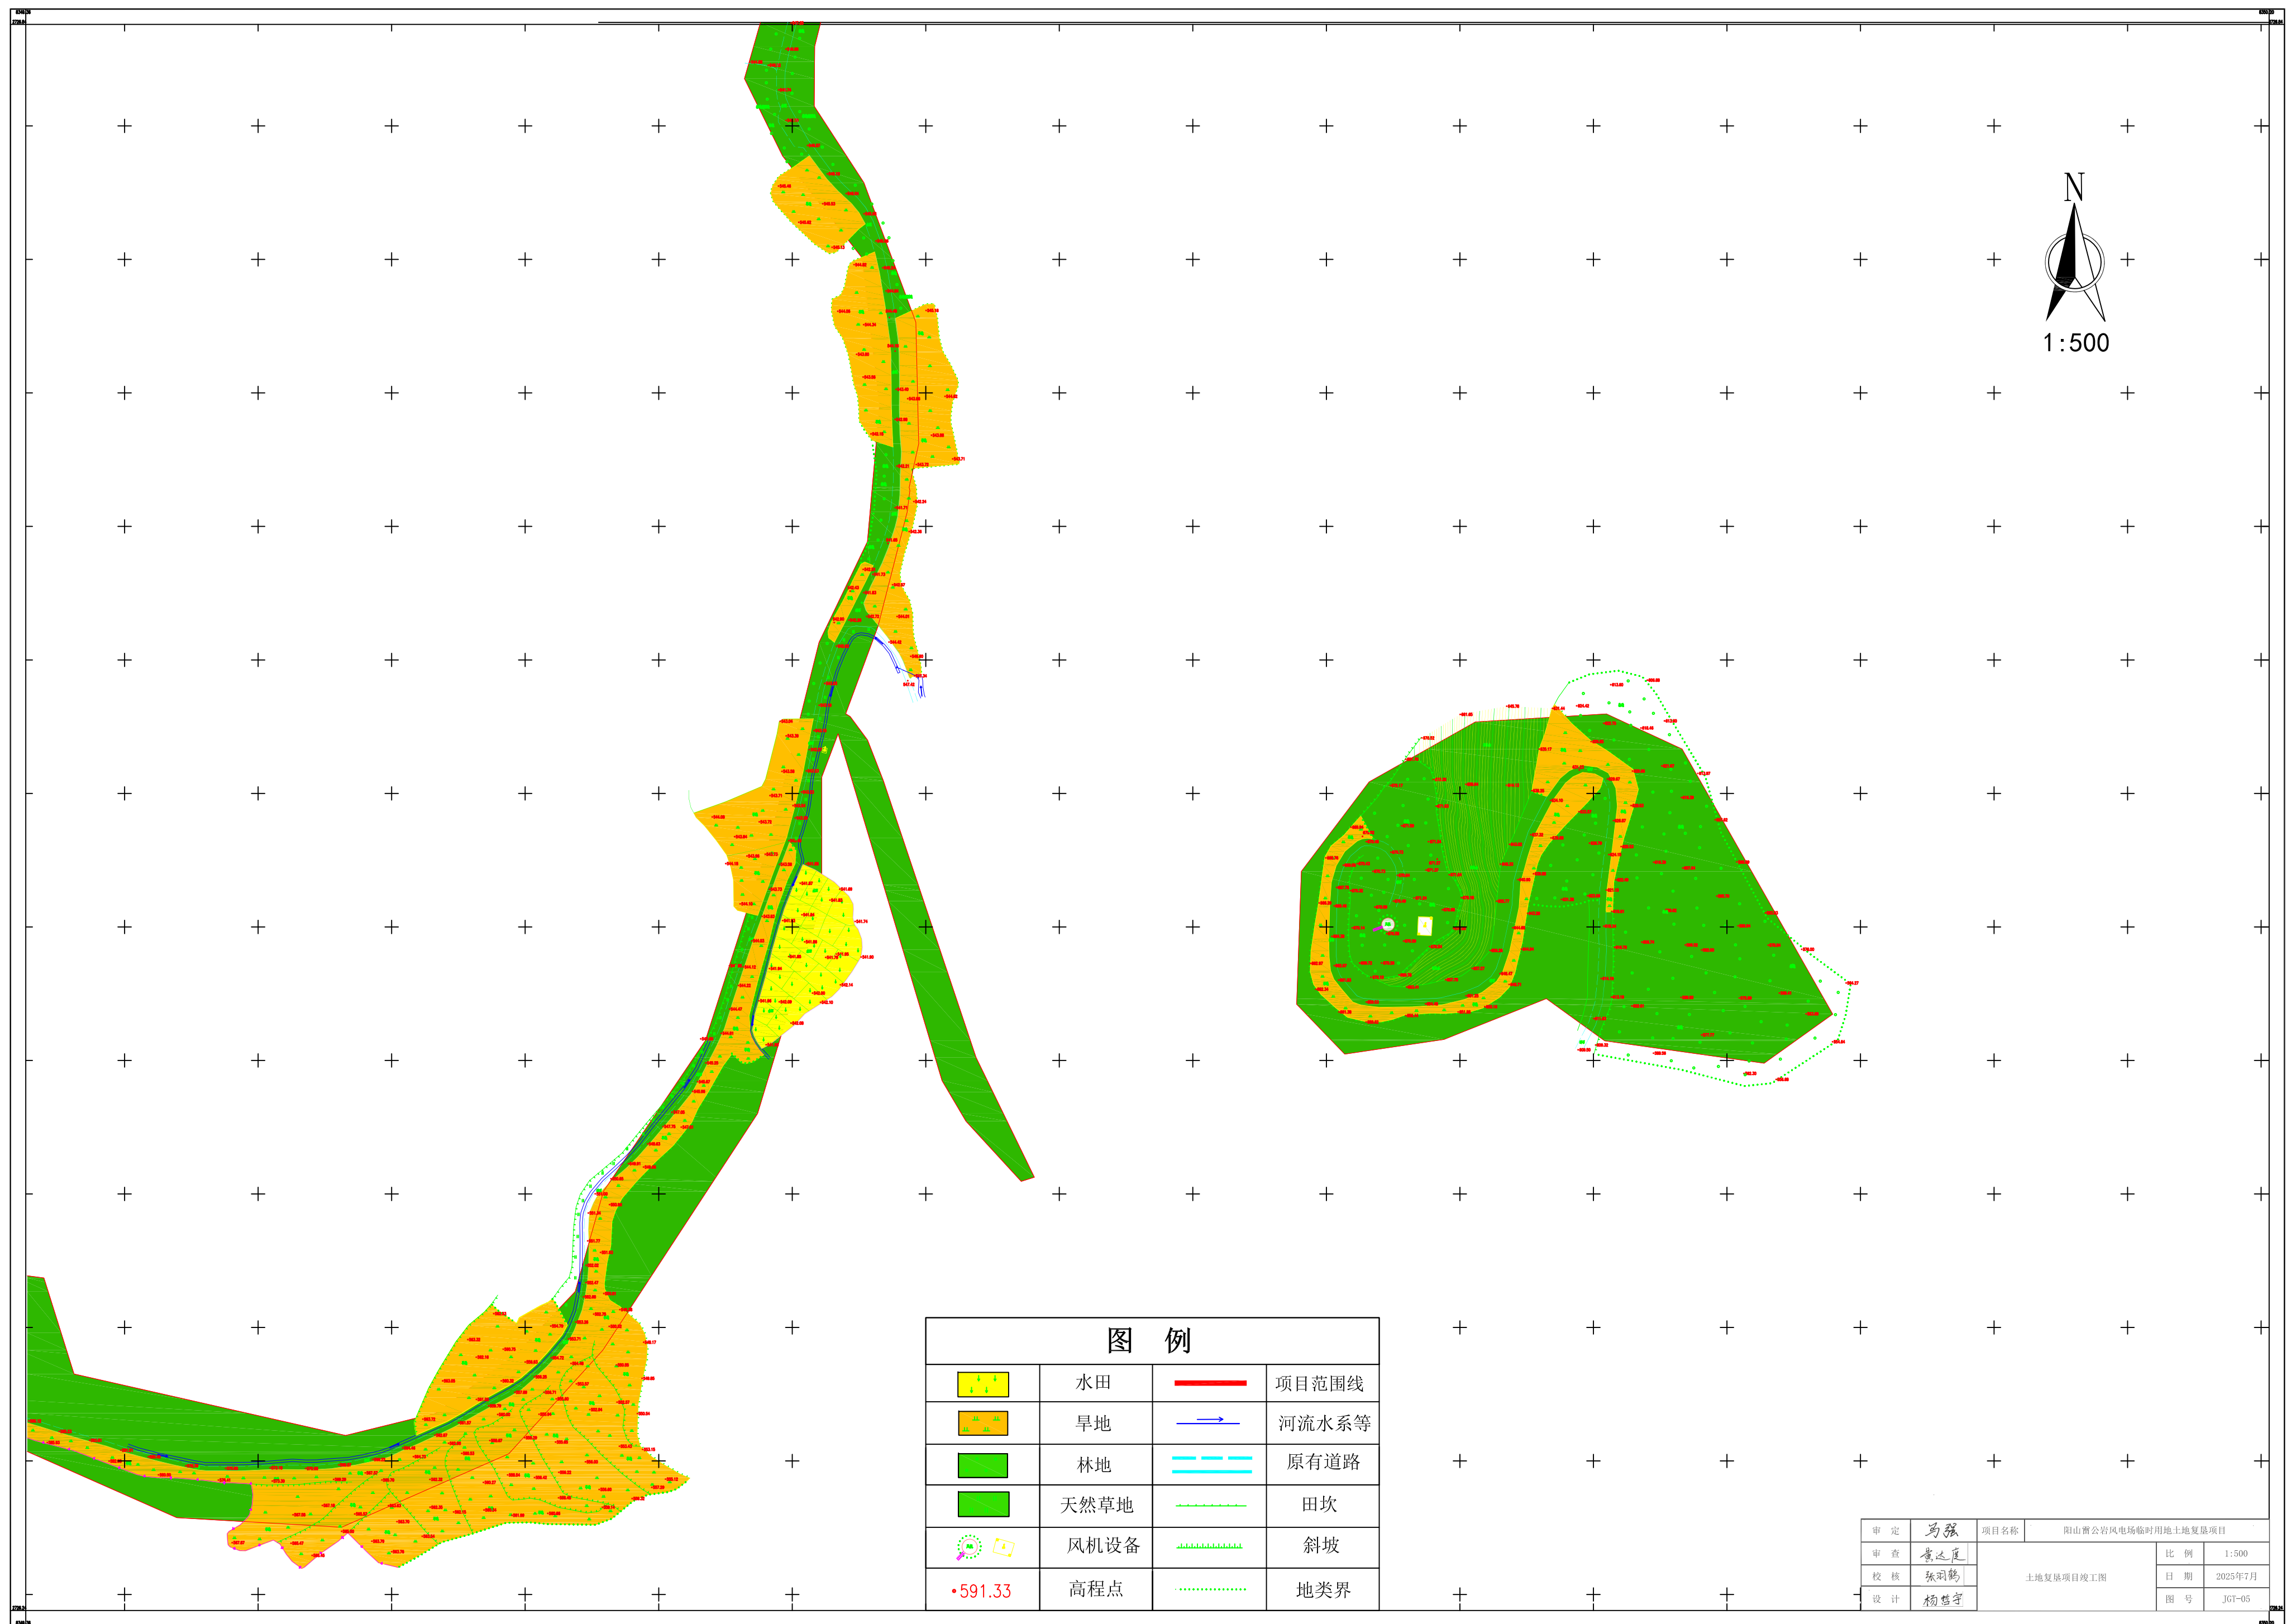

阳山县雷公岩风电场项目临时用地土地复垦竣工图(6)
2726.060-38349.066

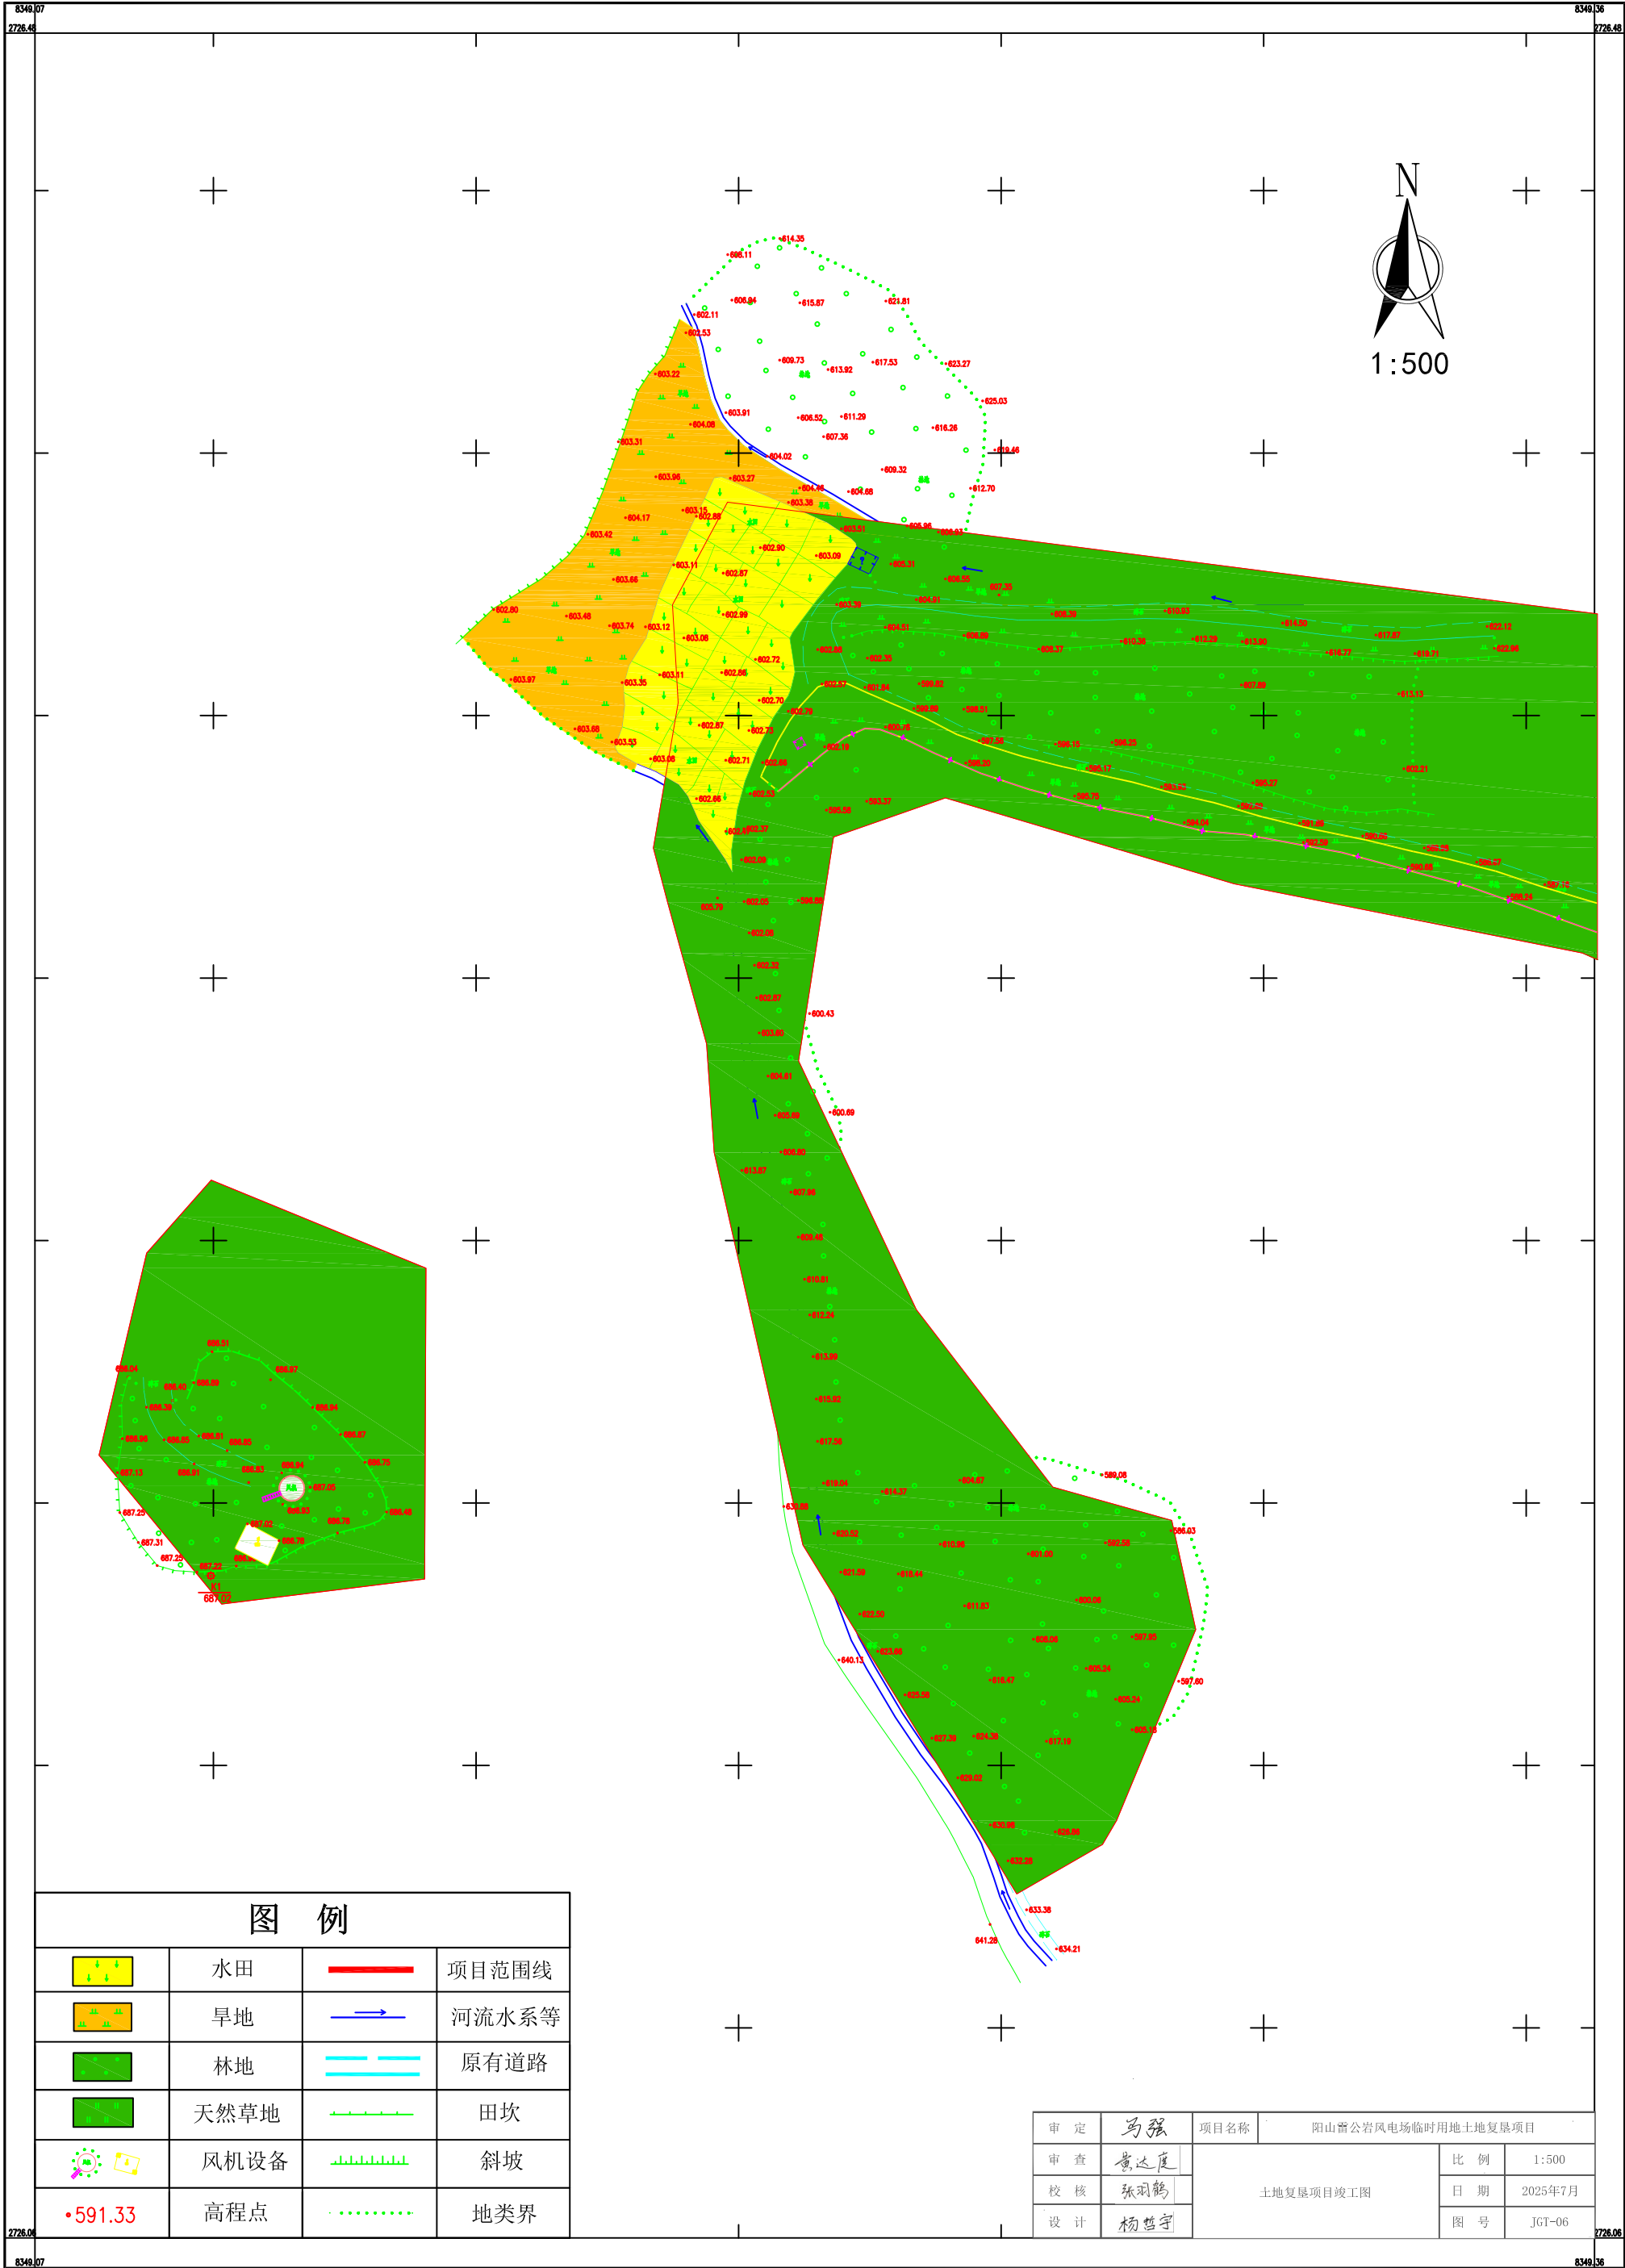


阳山县雷公岩风电场项目临时用地土地复垦竣工图(7)
2727.079-38351.339

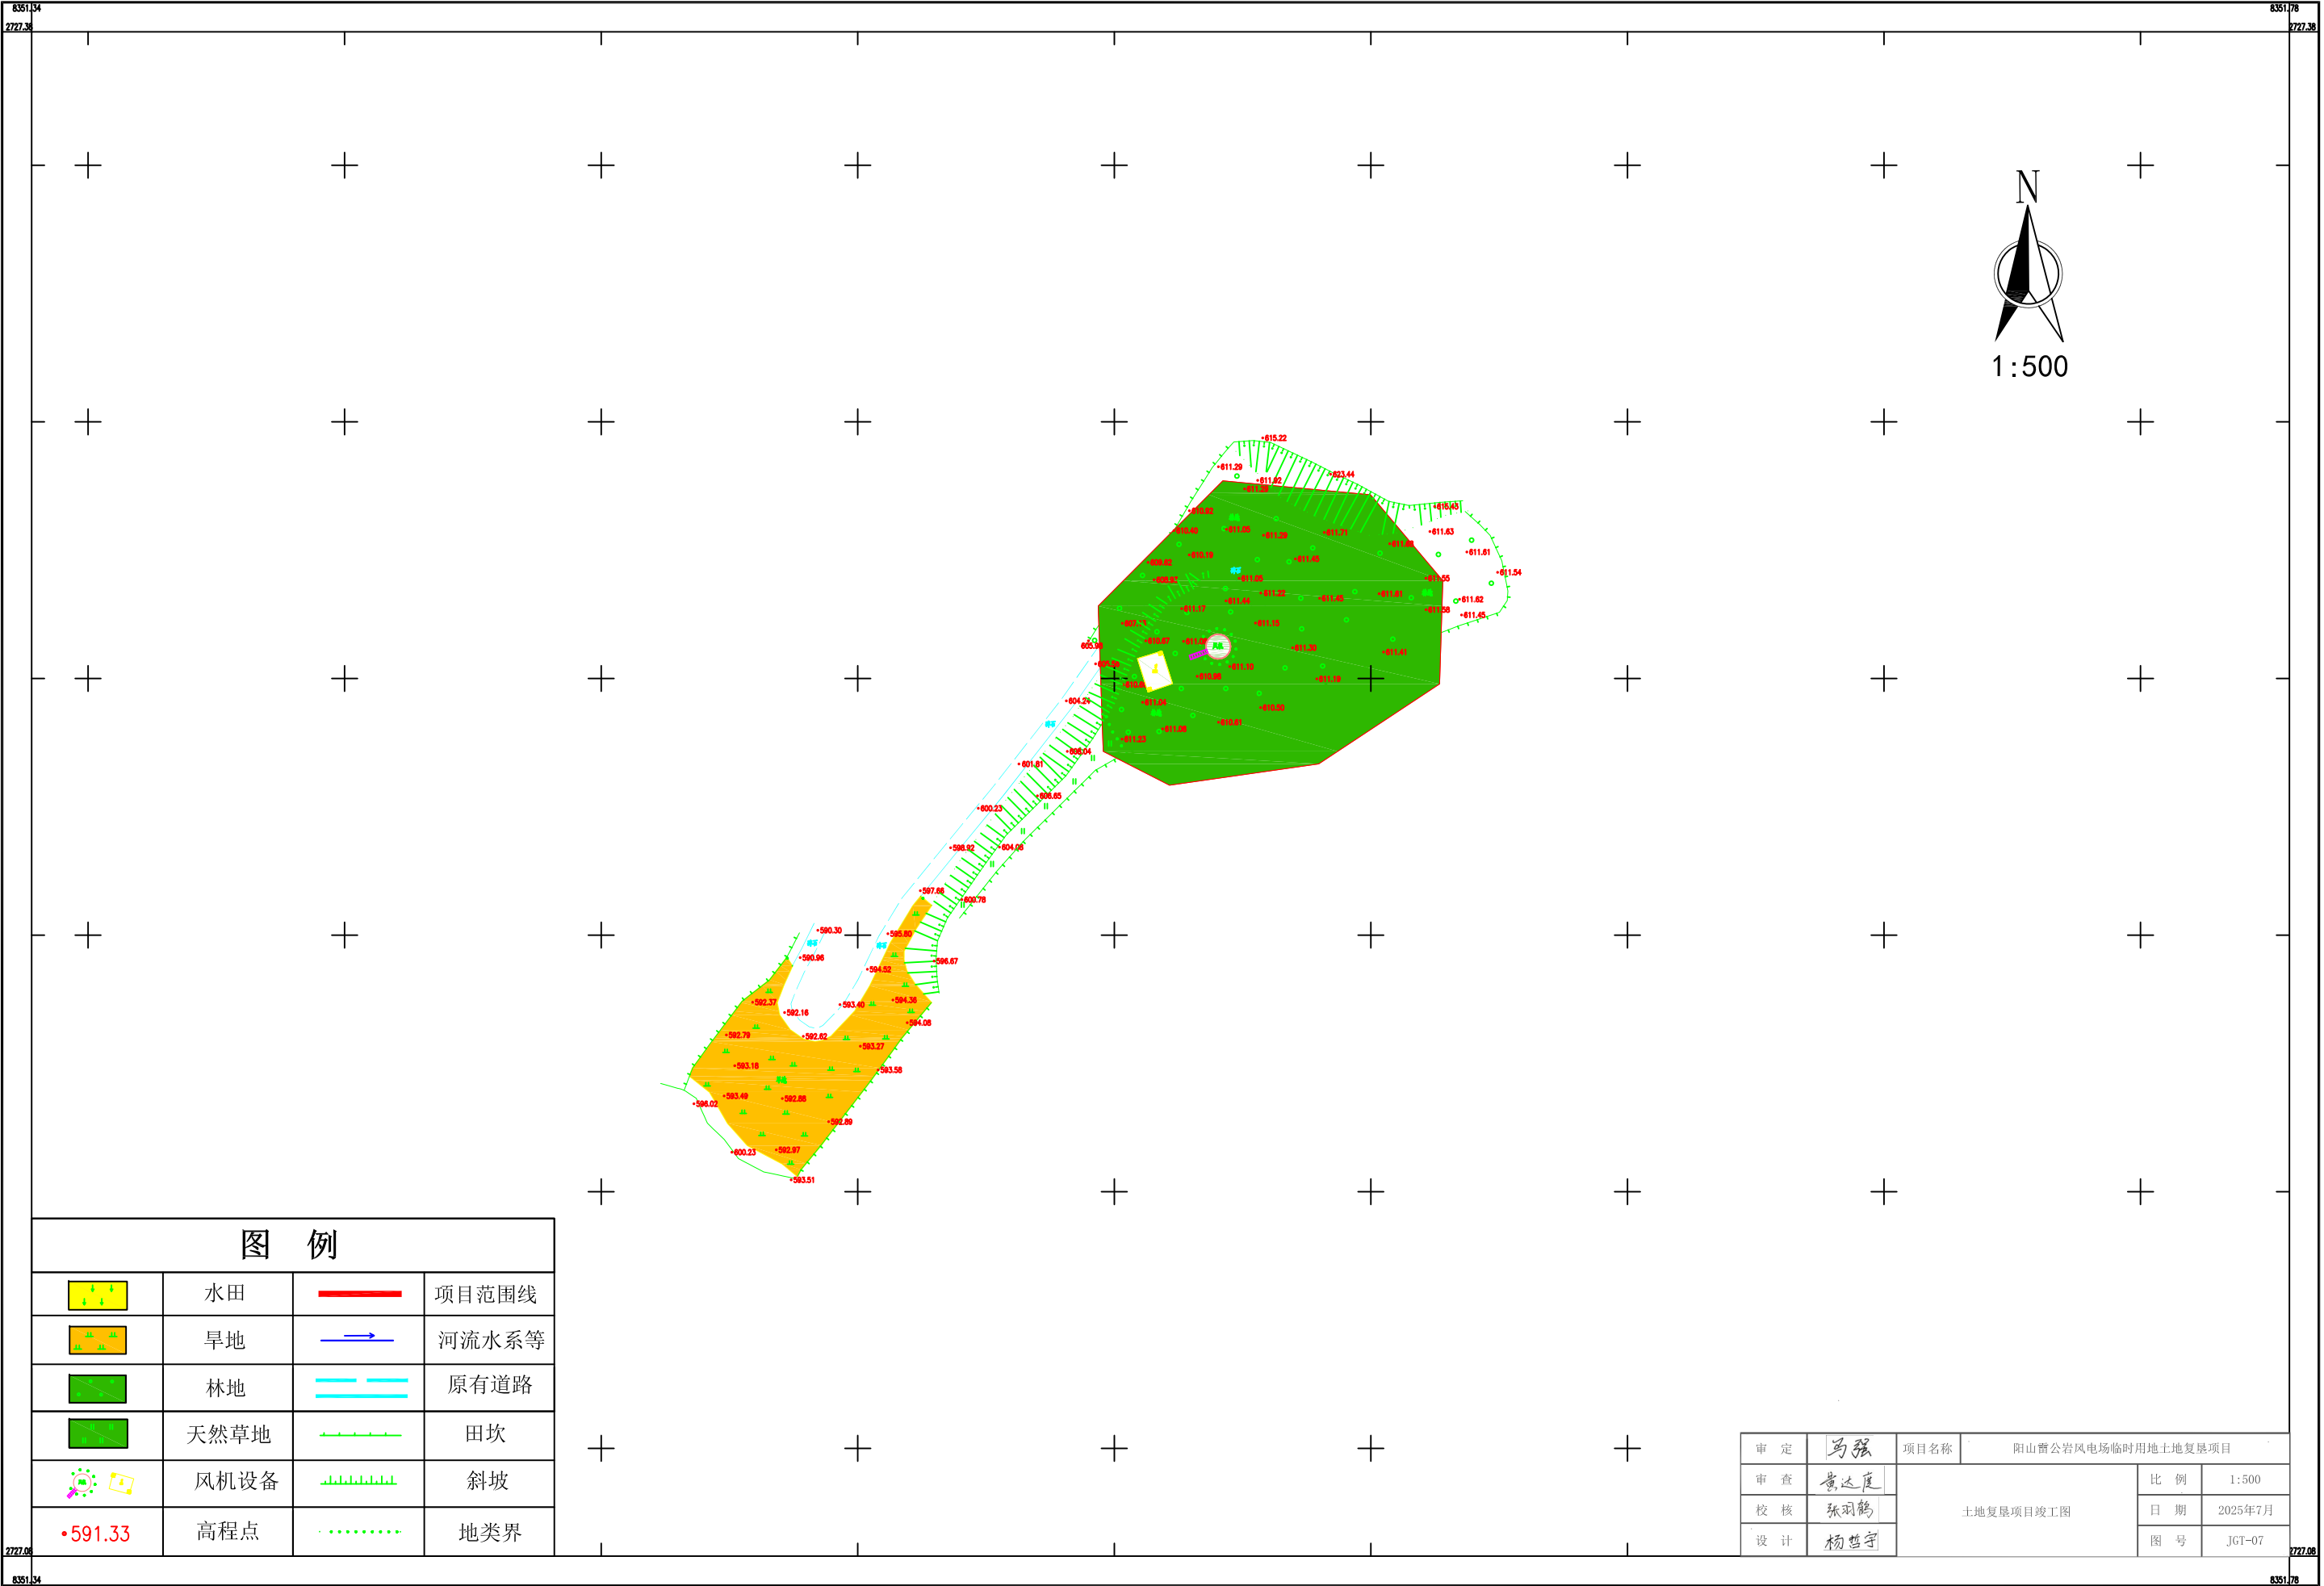


阳山县雷公岩风电场项目临时用地土地复垦竣工图(8)

2727.657-38352.892

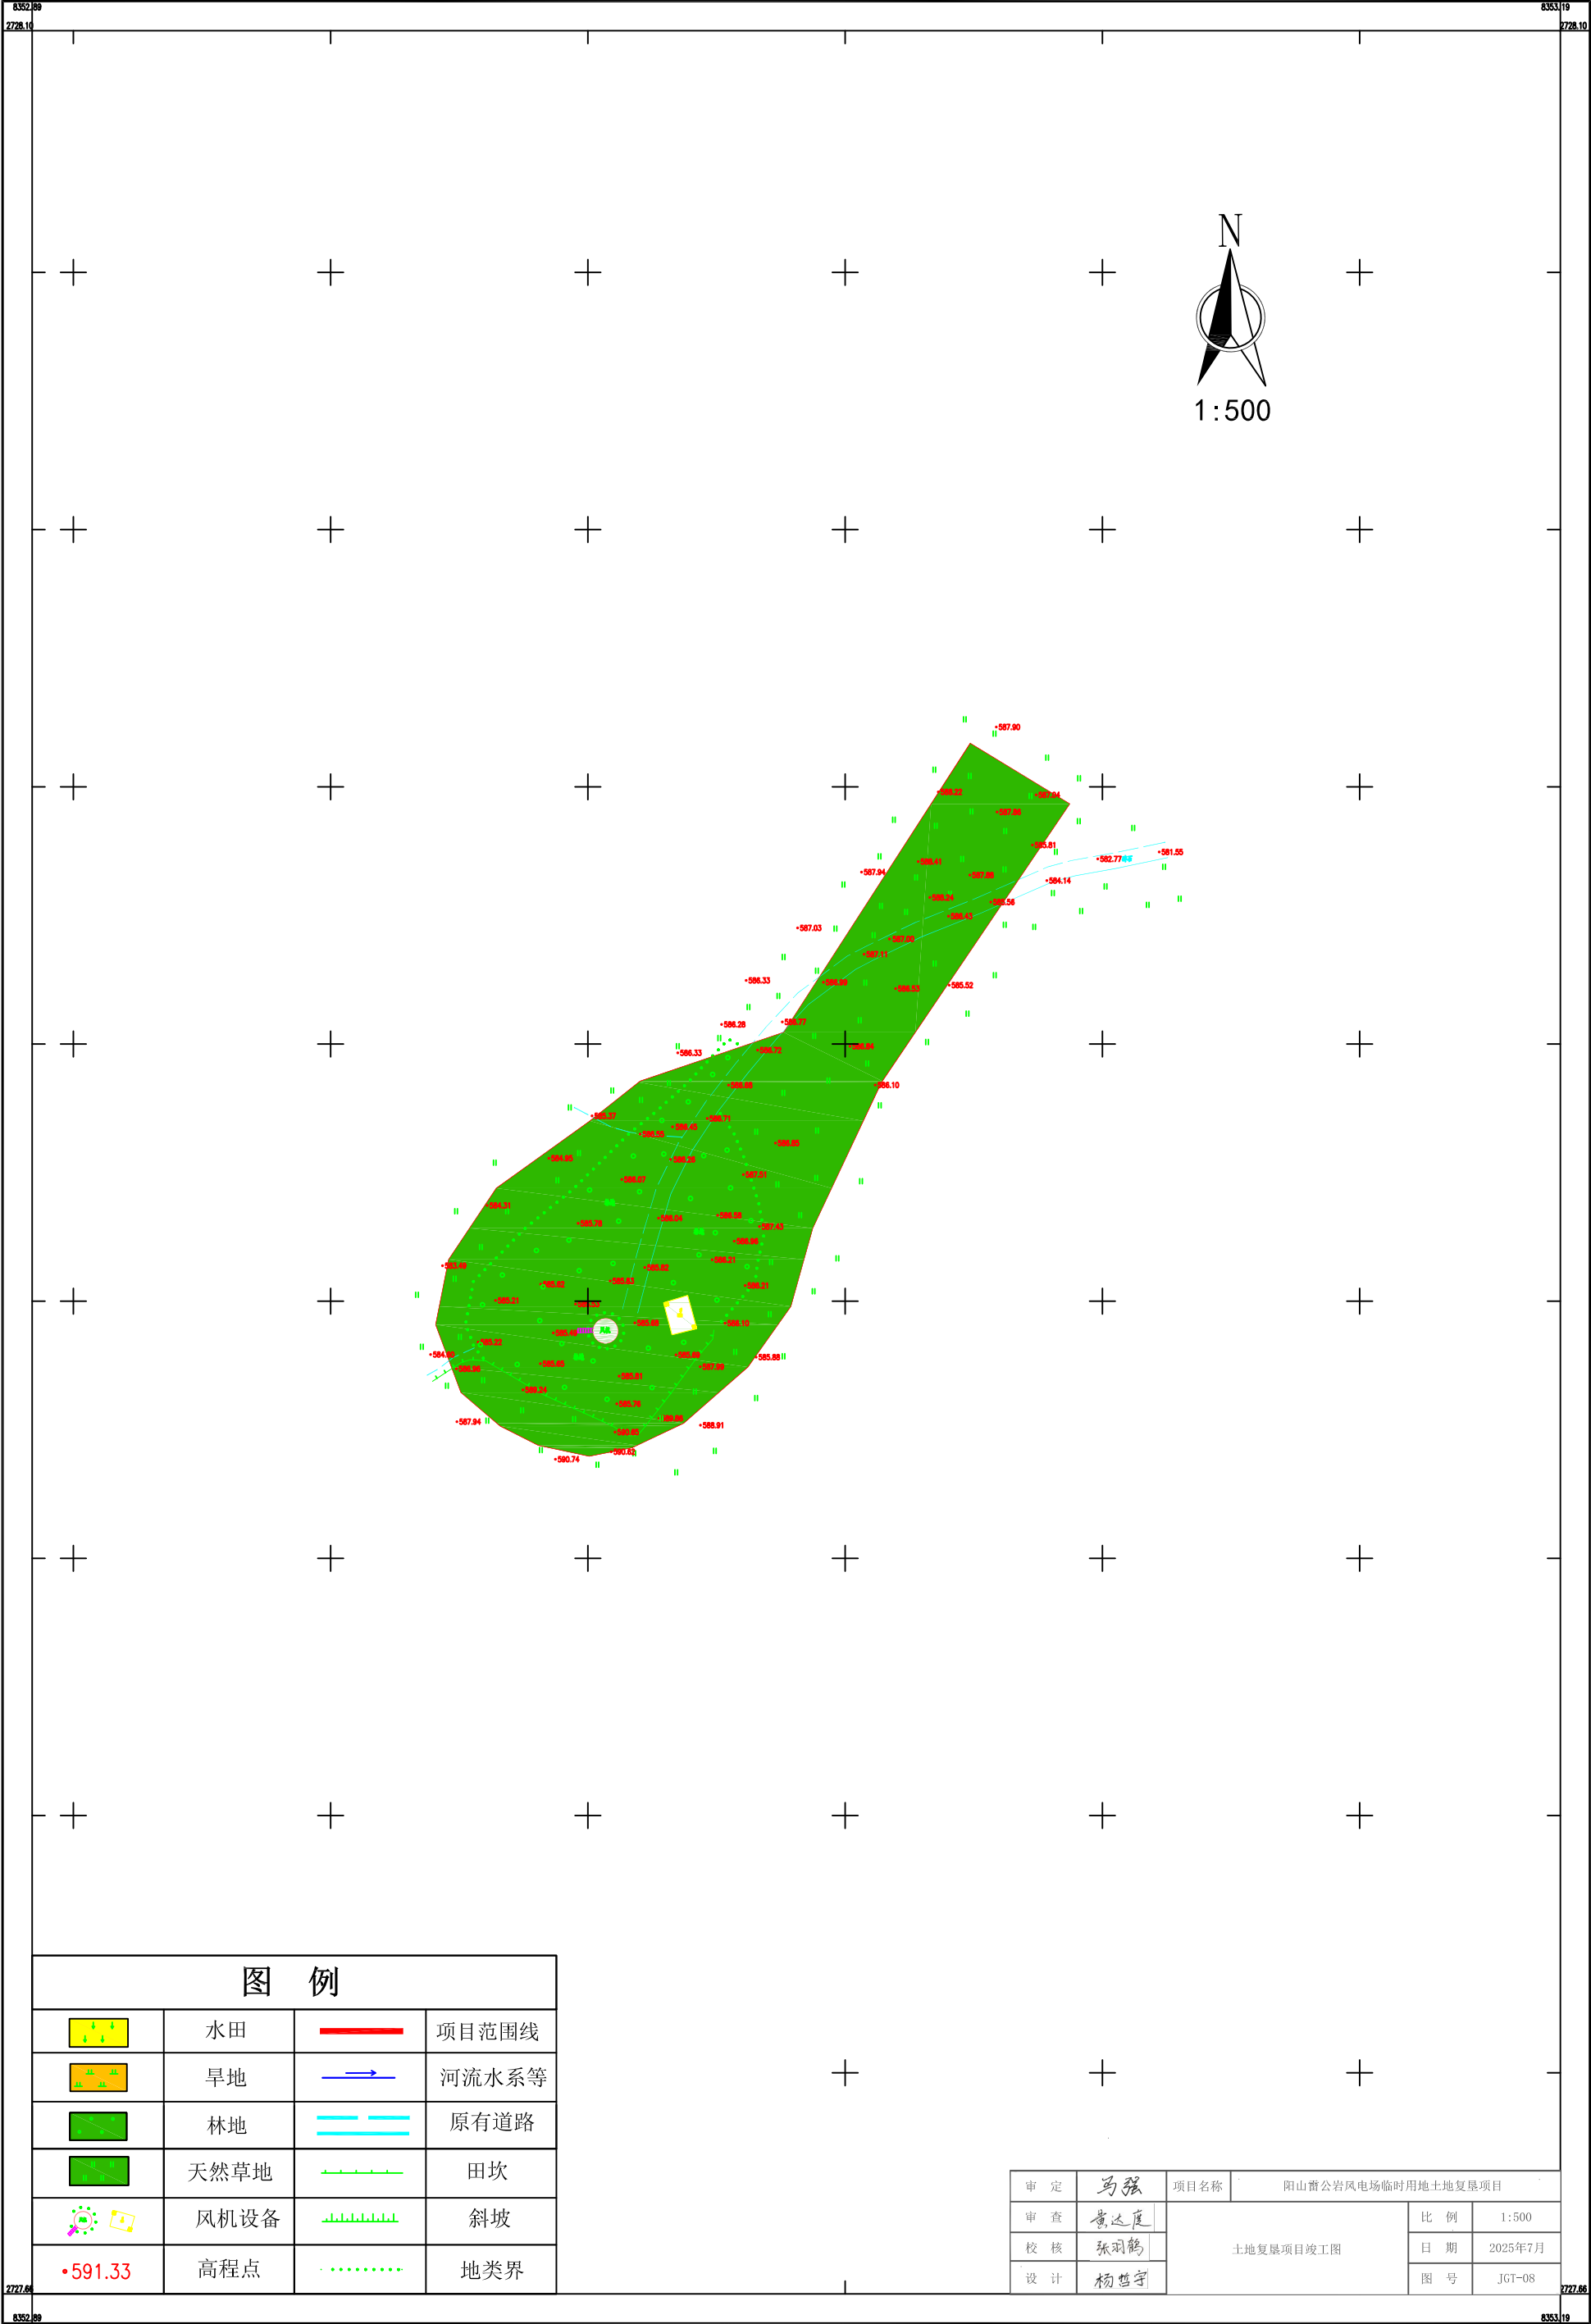

阳山县雷公岩风电场项目临时用地土地复垦竣工图(9)
2728.808-38350.823

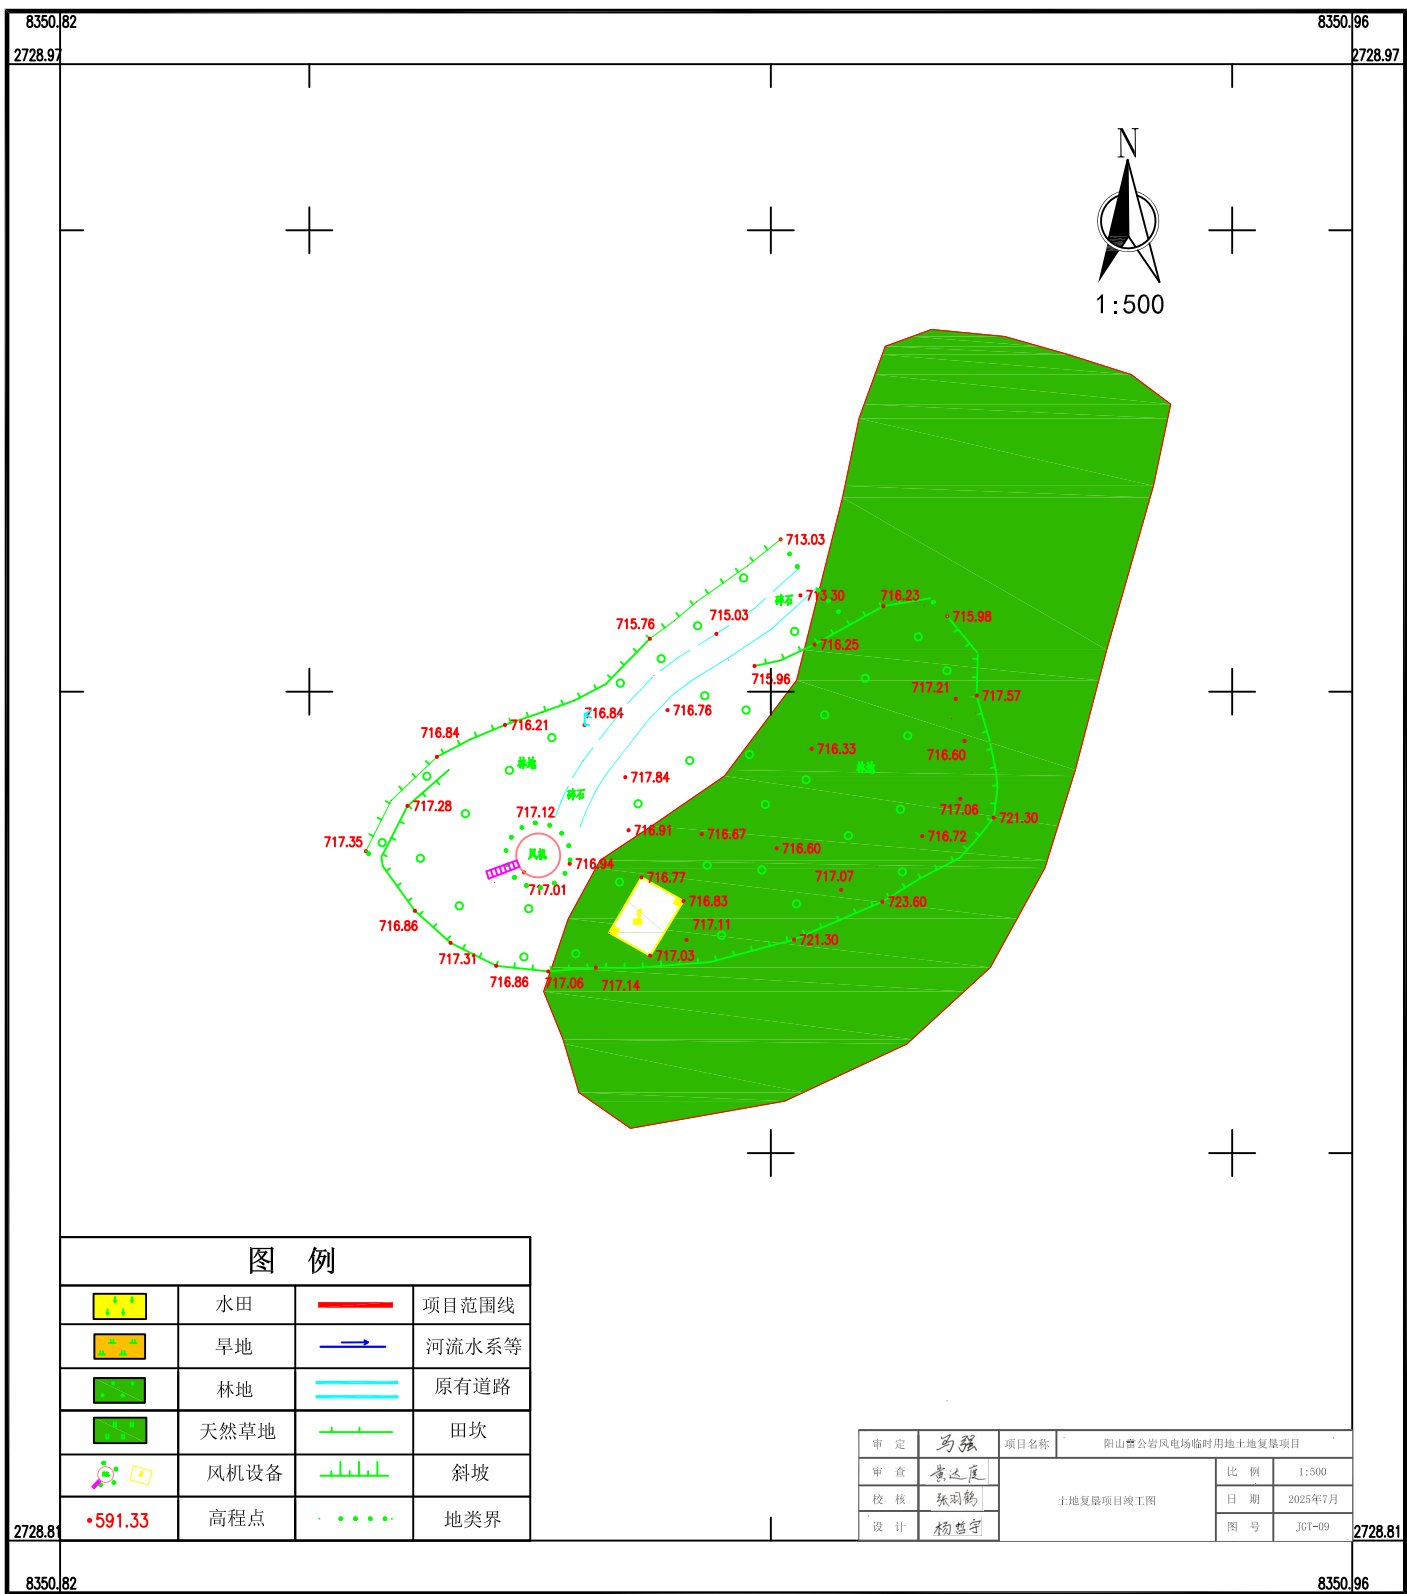

