


广州至连州高速公路阳山县青莲段临时用地（二期）土地复垦项目竣工图

表2-1 复垦前后地类调整明细表

单位: 公顷

地块名称	原复垦方案地类		批复范围需复垦面积	扣除违法用地后需复垦面积	实际复垦地类		项目内复垦面积
广州至连州高速公路阳山县青莲段临时用地（二期）土地复垦项目	0103	旱地	0.7651	0.7644	0103	旱地	3.6587
	0301	林地	0.5592	0.4916	0301	林地	0.2993
	0403	其他草地	2.7016	2.7016			
	114	坑塘水面	0.0004	0.0004			
	合计		4.0263	3.9580			3.9580

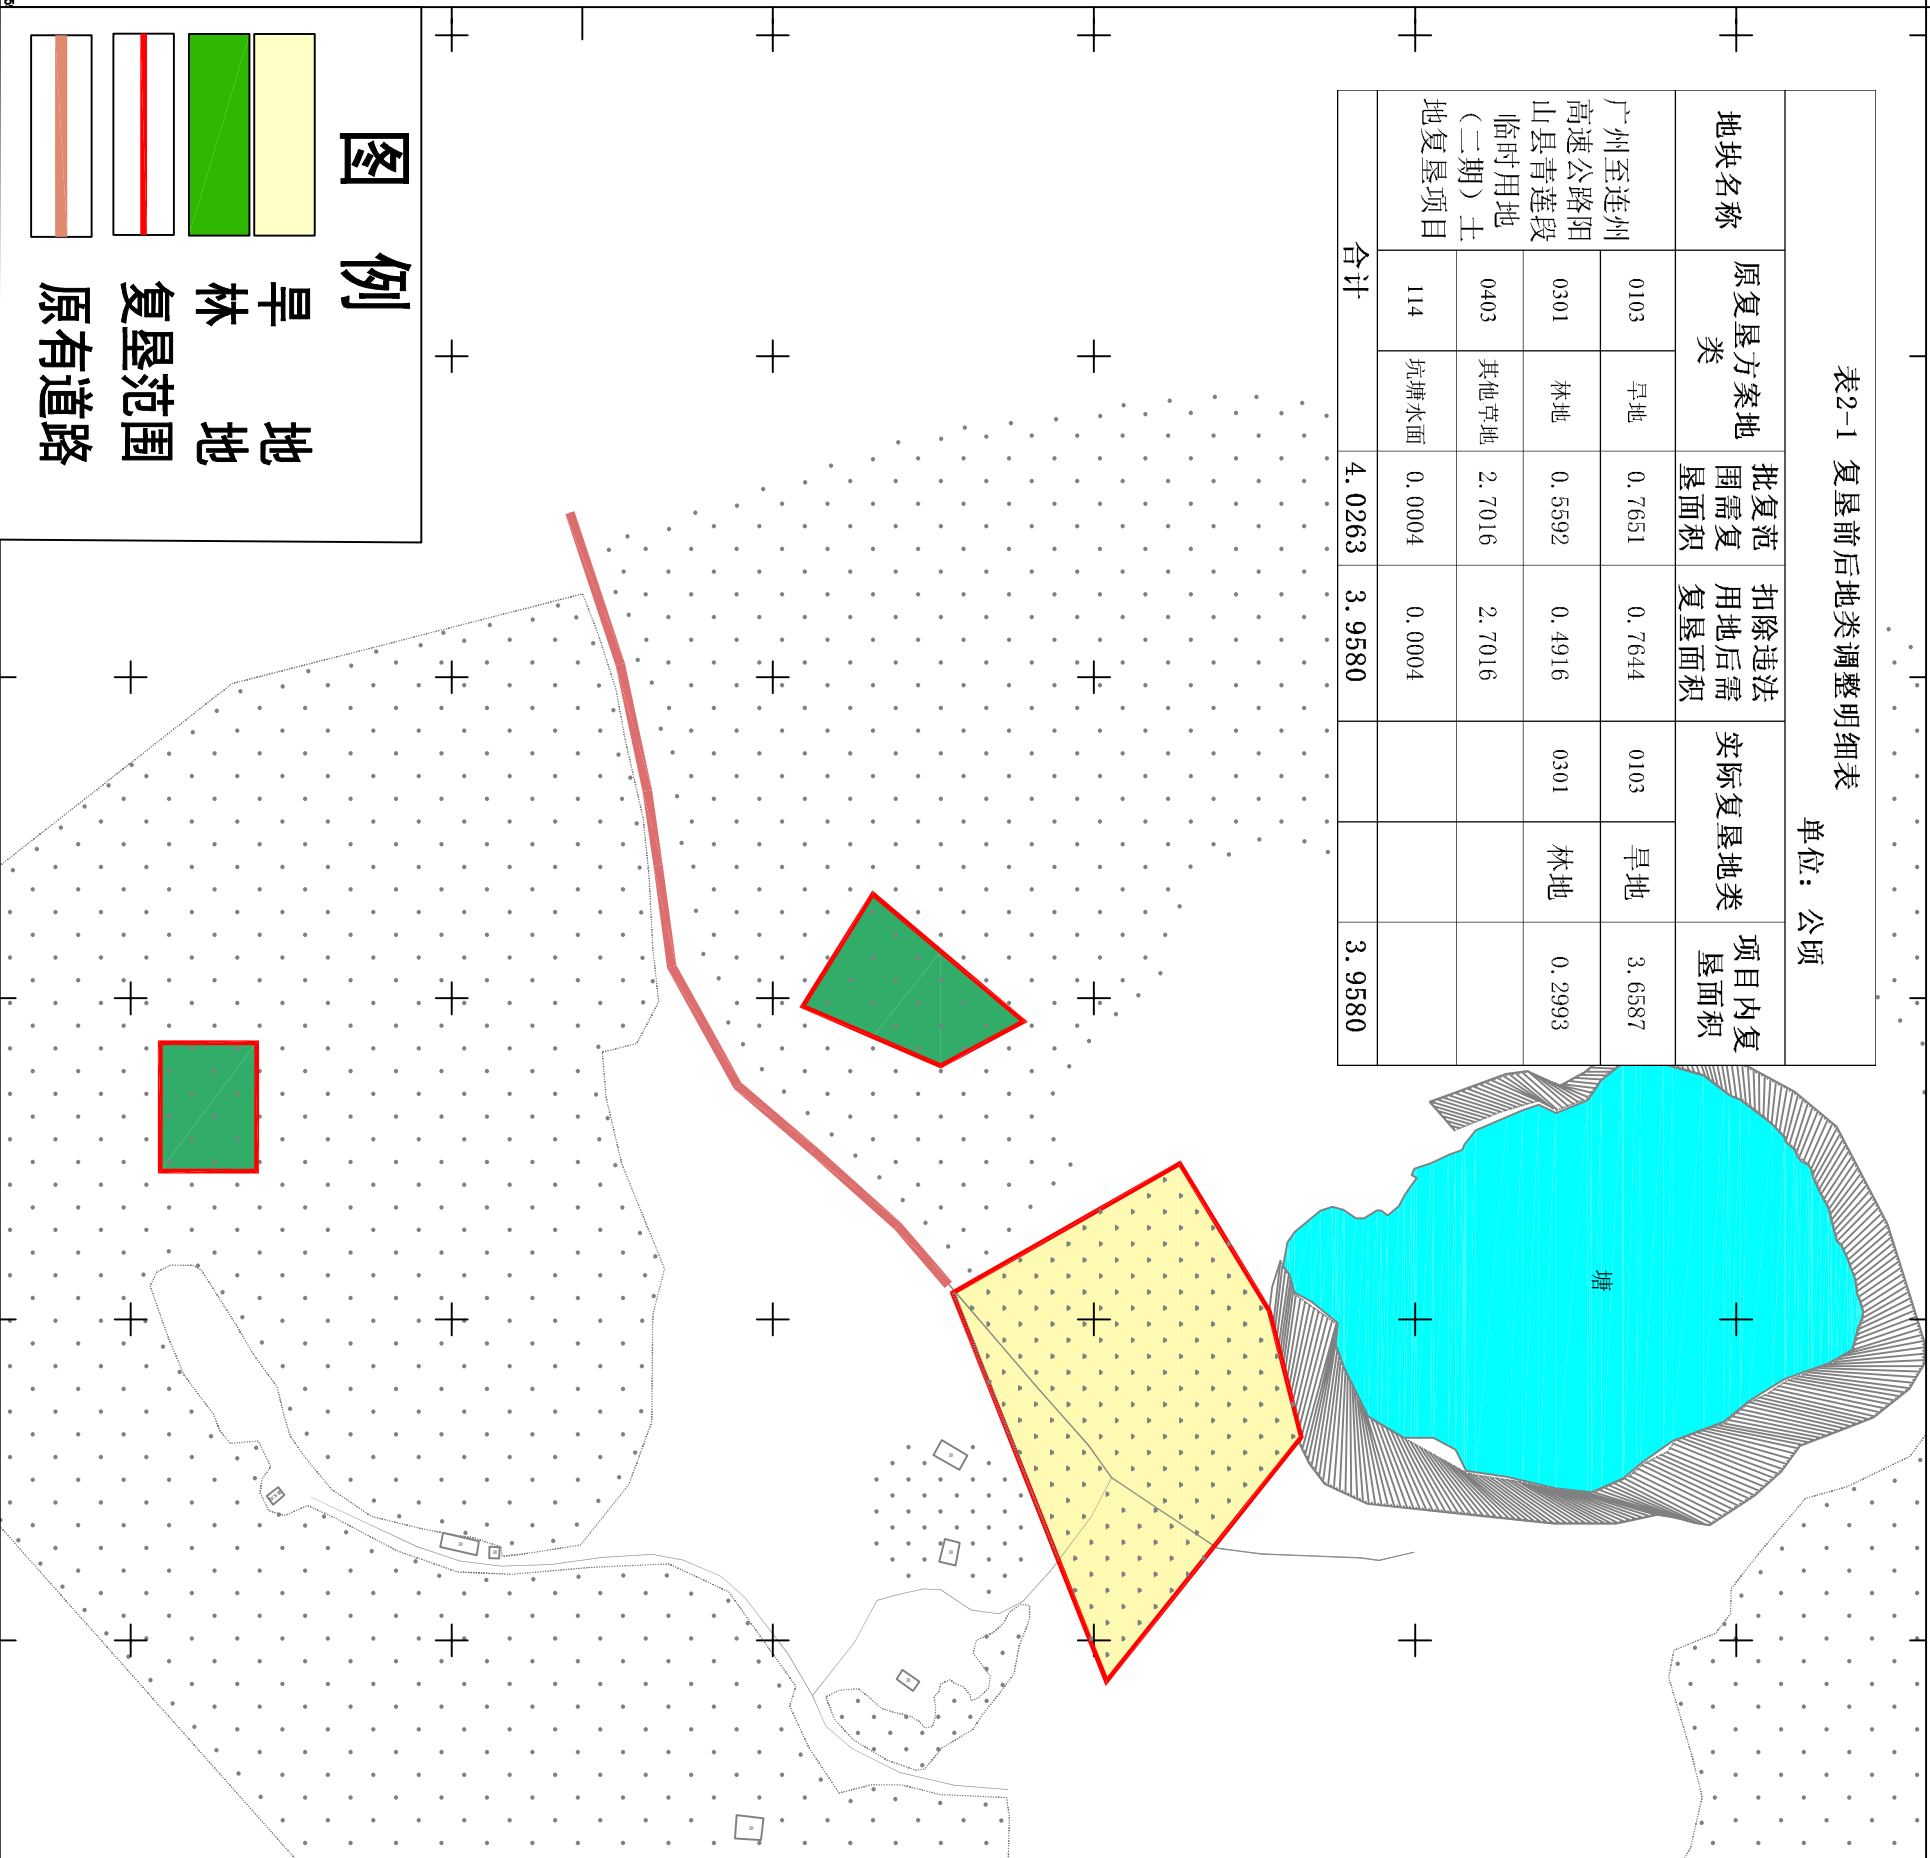

工程特性表						
序号	项目	单位	数量			
一	项目概况	广州至连州高速公路阳山县青莲段临时用地（二期）土地复垦项目				
1	建设地点	清远市阳山县岭背镇户稠村、				
		阳山县青莲镇中心村				
	2	土地复垦情况	设计	变化	竣工	
	3	项目复垦规模	公顷	4.0263	-0.0683	3.9580
	二	建设内容				
	1	建筑物拆除	m ²	8052.6	-136.6	7916
	(1)	地表混凝土拆除	m ²	8052.6	-136.6	7916
	(2)	清除压占表土碎石垫层	m ³	8052.6	-136.6	7916
	2	土地平整工程				
	(1)	土地翻耕	公顷	4.0263		4.0263
	(2)	林地表土回填	m ²	5592	-2599	2993
	(3)	耕地表土回填	m ²	34671	1916	36587
(4)	田埂修筑	m	456	-456	0	
(5)	表土层土壤改良	公顷	3.4671	0.1916	3.6587	
(6)	表土保护	m ²	10960.5	314.9	11275.4	
3	灌溉与排水工程					
(1)	农渠	m	441	-441	0	
(2)	蓄水池	个	1	-1	0	
4	田间道路工程					
(1)	田间道	m	232	-232	0	
5	农田防护与生态环境保持工程					
(1)	种植豆角树	株	390	-218	172	
(2)	种植月桂树	株	0	160	160	
(3)	种植玉米	公顷	0	3.6587	3.6587	



清远市远业农业科技有限公司

核定	校核	广州至连州高速公路阳山县青莲段临时用地（二期）土地复垦项目		竣工阶段
				竣工图部分
校核	陈俊			
审查	苏成志			
测量	吴少雄			
绘图	梁伟生	比例	1:1000	日期
				2025年9月
			图号	01

广州至连州高速公路阳山县青莲段临时用地（二期）土地复垦项目竣工图

373.971
2707.419


373.971
2706.419

表2-1 复垦前后地类调整明细表

单位：公顷

地块名称	原复垦方案地类	批复范围需复垦面积	扣除违法用地后需复垦面积	实际复垦地类		项目内复垦面积
广州至连州高速公路阳山县青莲段临时用地（二期）土地复垦项目	0103	旱地	0.7651	0103	旱地	3.6587
	0301	林地	0.5592	0301	林地	0.2993
	0403	其他草地	2.7016			
	114	坑塘水面	0.0004			
合计		4.0263	3.9580			3.9580

工程特性表					
序号	项目	单位	数量		
一	项目概况	广州至连州高速公路阳山县青莲段临时用地（二期）土地复垦项目			
1	建设地点	清远市阳山县岭背镇户稠村、阳山县青莲镇中心村			
2	土地复垦情况		设计	变化	竣工
3	项目复垦规模	公顷	4.0263	-0.0683	3.9580
二	建设内容				
1	建筑物拆除	m ²	8052.6	-136.6	7916
(1)	地表混凝土拆除	m ²	8052.6	-136.6	7916
(2)	消除压占表土破坏土层	m ³	8052.6	-136.6	7916
2	土地平整工程				
(1)	土地翻耕	公顷	4.0263		4.0263
(2)	林地表土回填	m ²	5592	-2599	2993
(3)	耕地表土回填	m ²	34671	1916	36587
(4)	田埂修筑	m	456	-456	0
(5)	表土层土地改良	公顷	3.4671	0.1916	3.6587
(6)	表土保护	m ²	10960.5	314.9	11275.4
3	灌溉与排水工程				
(1)	农渠	m	441	-441	0
(2)	蓄水池	个	1	-1	0
4	田间道路工程				
(1)	机行道	m	232	-232	0
5	农田防护与生态环境保持工程				
(1)	种植红豆树	株	390	-218	172
(2)	种植刀挂树	株	0	160	160
(3)	种植玉米	公顷	0	3.6587	3.6587

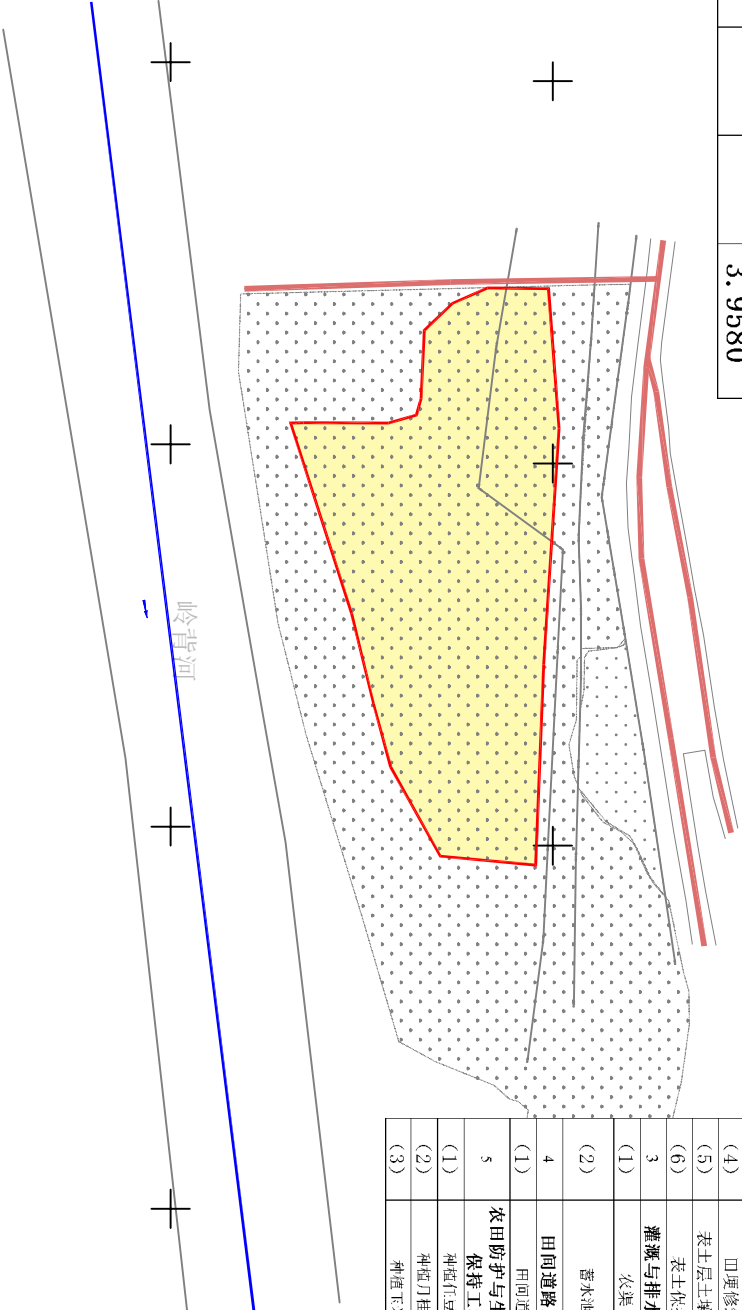

图例

- 旱地
- 复垦范围
- 原有道路

清远市远业农业科技有限公司

核定校核	陈俊	广州至连州高速公路阳山县青莲段临时用地（二期）土地复垦项目	竣工阶段		
			竣工图部分		
审查	苏成林		土地复垦竣工图		
测量	梁伟志				
绘图	梁伟志				
		比例	1:1000	日期	2025年9月
				图号	
					02