

广州从化至清远连州高速公路 阳山县岭背标段临时用地 （二期）土地复垦项目竣工图

表2-1 复垦前后地类调整明细表							
单位：公顷							
地块名称	原复垦方案地类		批复范围需复垦面积	扣除已取得合法用地批复后需复垦面积	实际复垦地类		补充地块复垦面积
广州从化至清远连州高速公路阳山县岭背标段临时用地（二期）土地复垦项目	101	水田	3.2995	0.1128	101	水田	0
	103	旱地	9.8834	0.4093	103	旱地	0.1173
	301	有林地	0.4604	0.0002	1006	道路	0.0386
	305	灌溉林地	3.7051	0.3576	1104	坑塘	0.0016
	1107	沟渠	0	0	301	有林地	0.7224
	203	村庄	0.0117	0			
合计			17.3601	0.8799		0.8799	0.4048



工程特性表					
序号	项目	单位	数量		
一	项目概况	广州从化至清远连州高速公路阳山县岭背标段临时用地（二期）土地复垦项目			
1	建设地点	清远市阳山县岭背镇牛备村、犁头村			
2	土地复垦情况		设计	变化	竣工
3	项目复垦规模	公顷	17.3601	-16.0754	1.2847
二	建设内容				
1	建筑物拆除				
(1)	地表混凝土拆除	m3	9652.86	-8772.96	879.9
(2)	清除压占表土碎石垫层	m3	17360.1	-16480.2	879.9
2	土地平整工程				
(1)	土地翻耕平整	公顷	17.3601	-16.1156	1.2445
(2)	林地客土回填	m2	41774	-41774	0
(3)	耕地客土回填	m2	131829	-131829	0
(4)	田埂修筑	m	502	-460.54	41.46
(5)	表土层土壤改良	公顷	17.3601	-16.1156	1.2445
3	灌溉与排水工程				
(1)	农渠	m	156	-156	0
(2)	蓄水池	座	1	-1	0
(3)	50pvc水管	m	0	39.95	39.95
4	农田防护与生态环境保持工程				
(1)	种植乔木	株	2611	-1166	1445
(2)	种植蔬菜	公顷	13.1829	-12.7736	0.4093

图 例

竣工范围线

新修PCV管

 
 
新修田埂

原有道路


水流方向

复垦旱地


复垦水田

清远市骏嘉农业科技有限公司						
核定		广州从化至清远连州高速公路 阳山县岭背标段临时用地 (二期) 土地复垦项目			竣工 阶段	
审查					竣工 部分	
校核		土地复垦竣工图				
测量						
制图		比例	1:500	日期	2025年10月	
				图号	01	

广州从化至清远连州高速公路 阳山县岭背标段临时用地 （二期）土地复垦项目竣工图

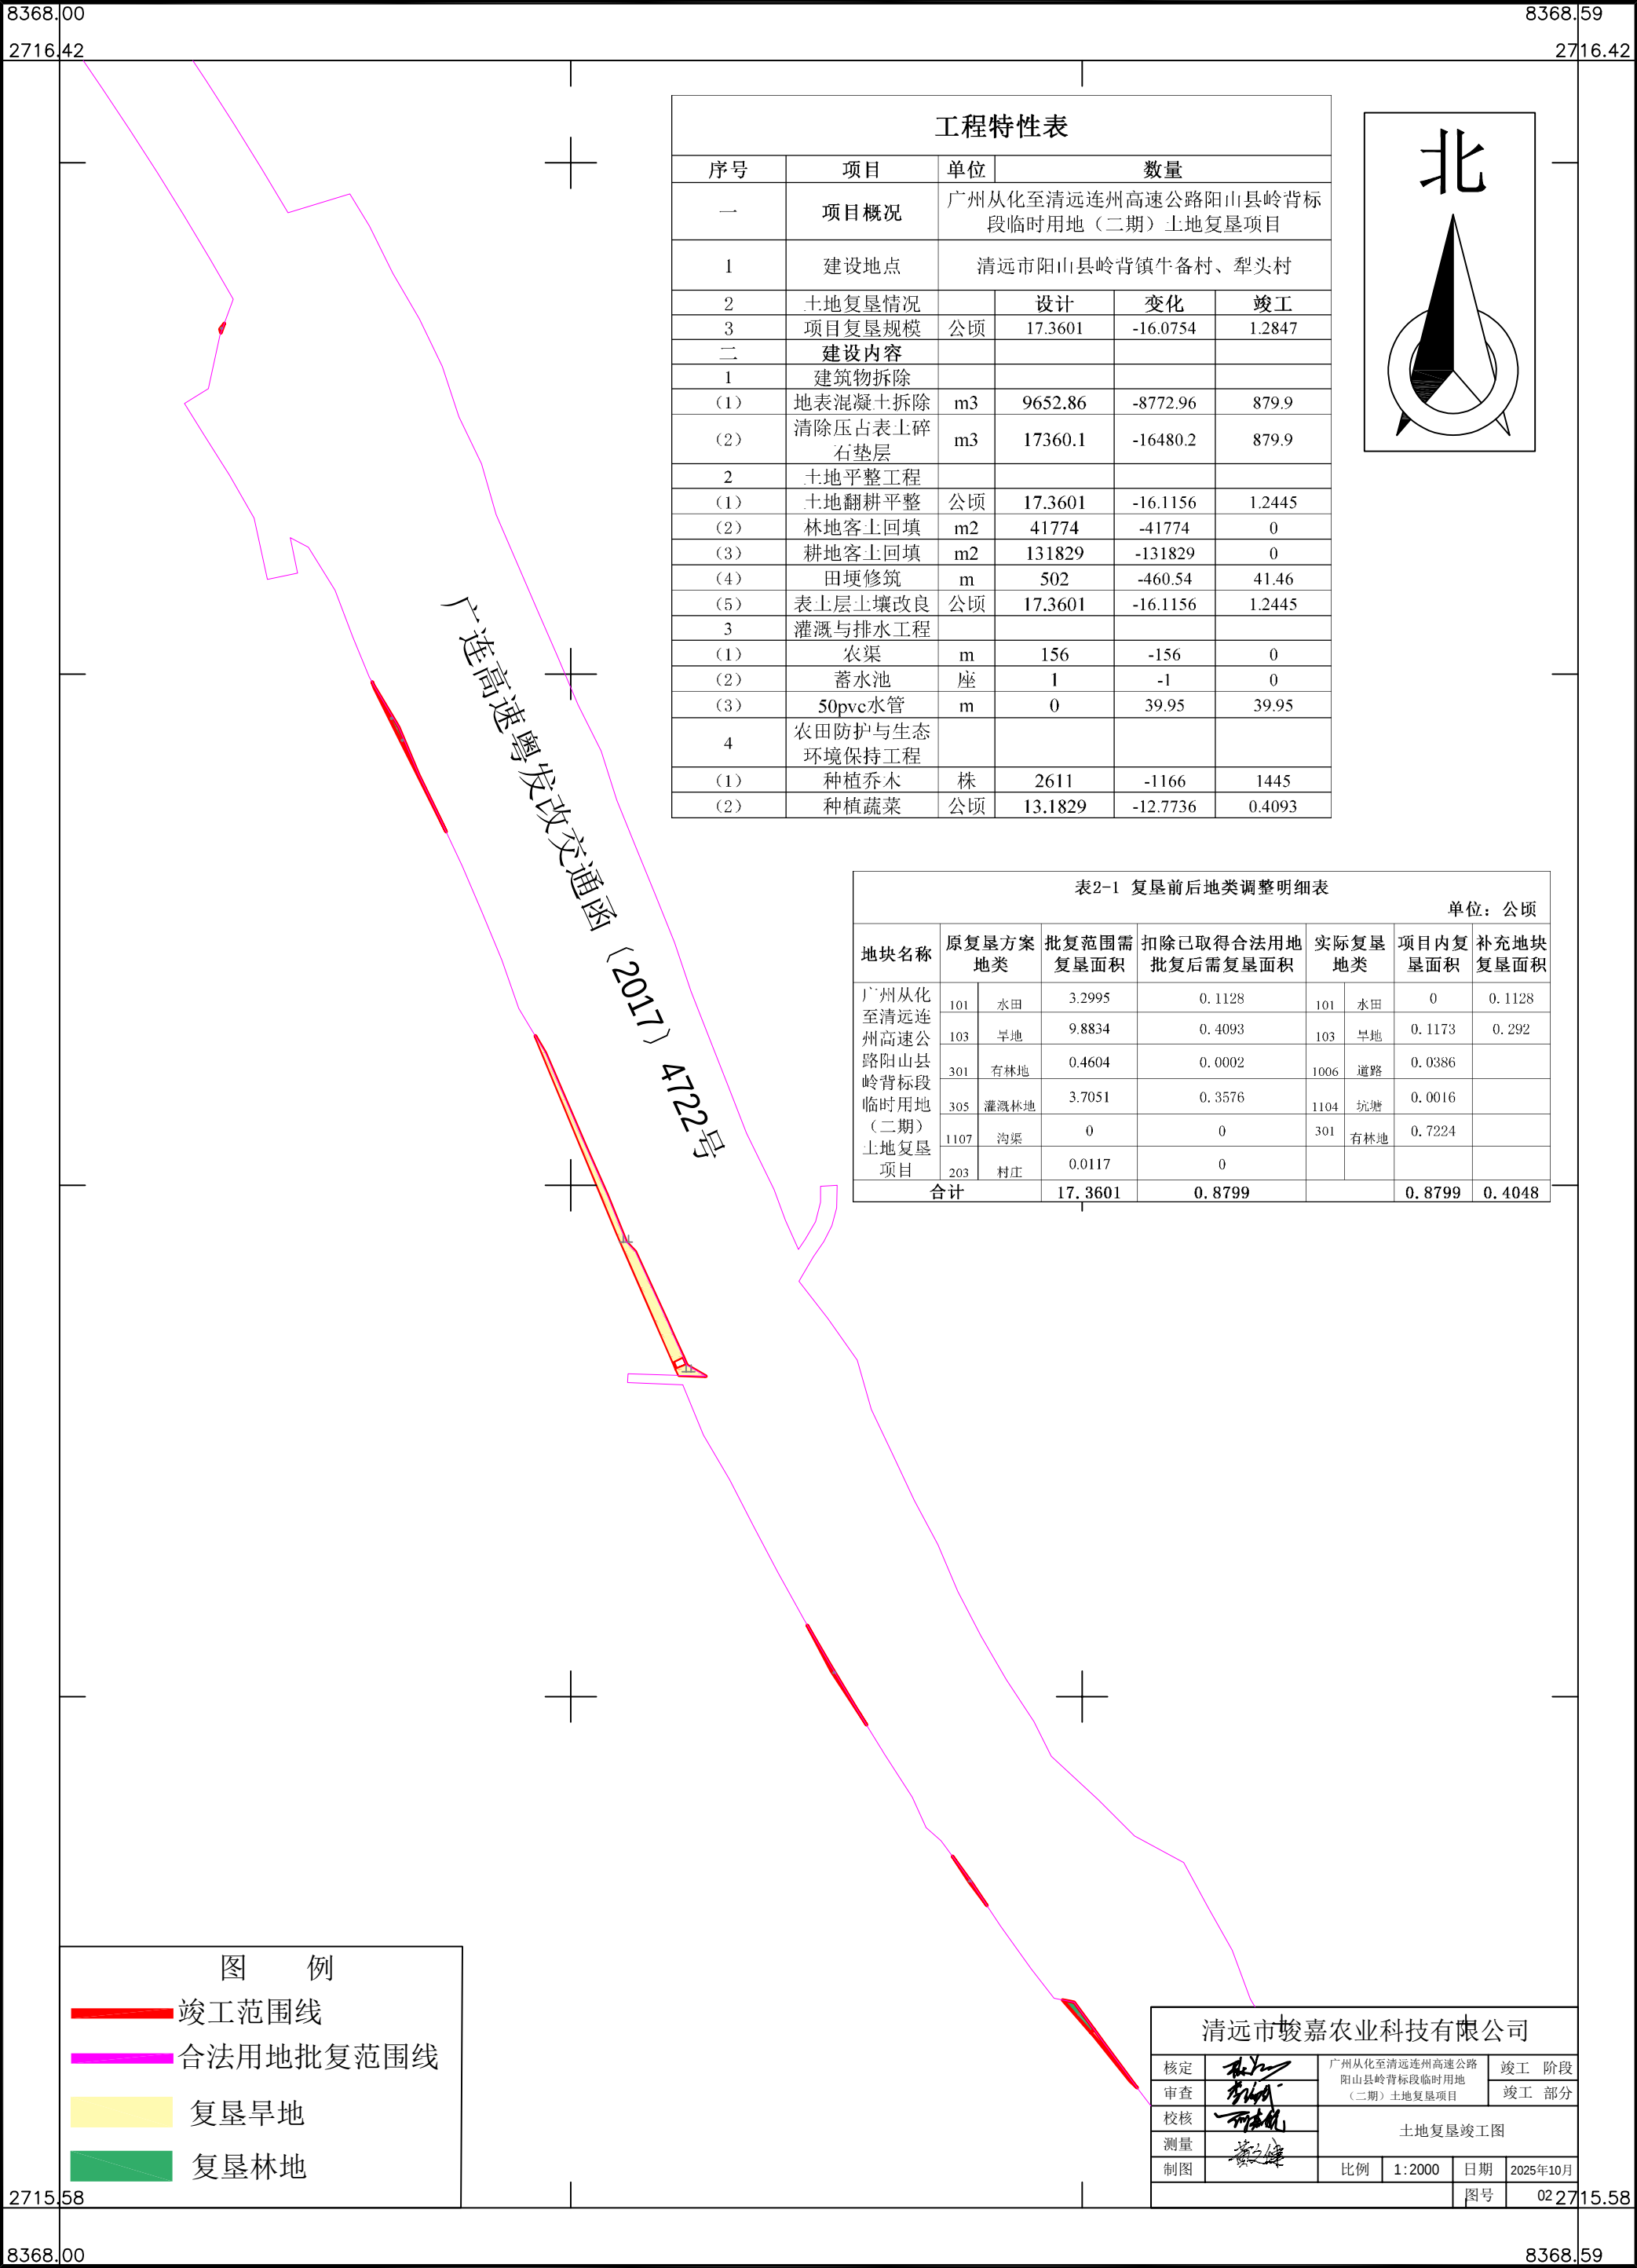

广州从化至清远连州高速公路 阳山县岭背标段临时用地 （二期）土地复垦项目竣工图

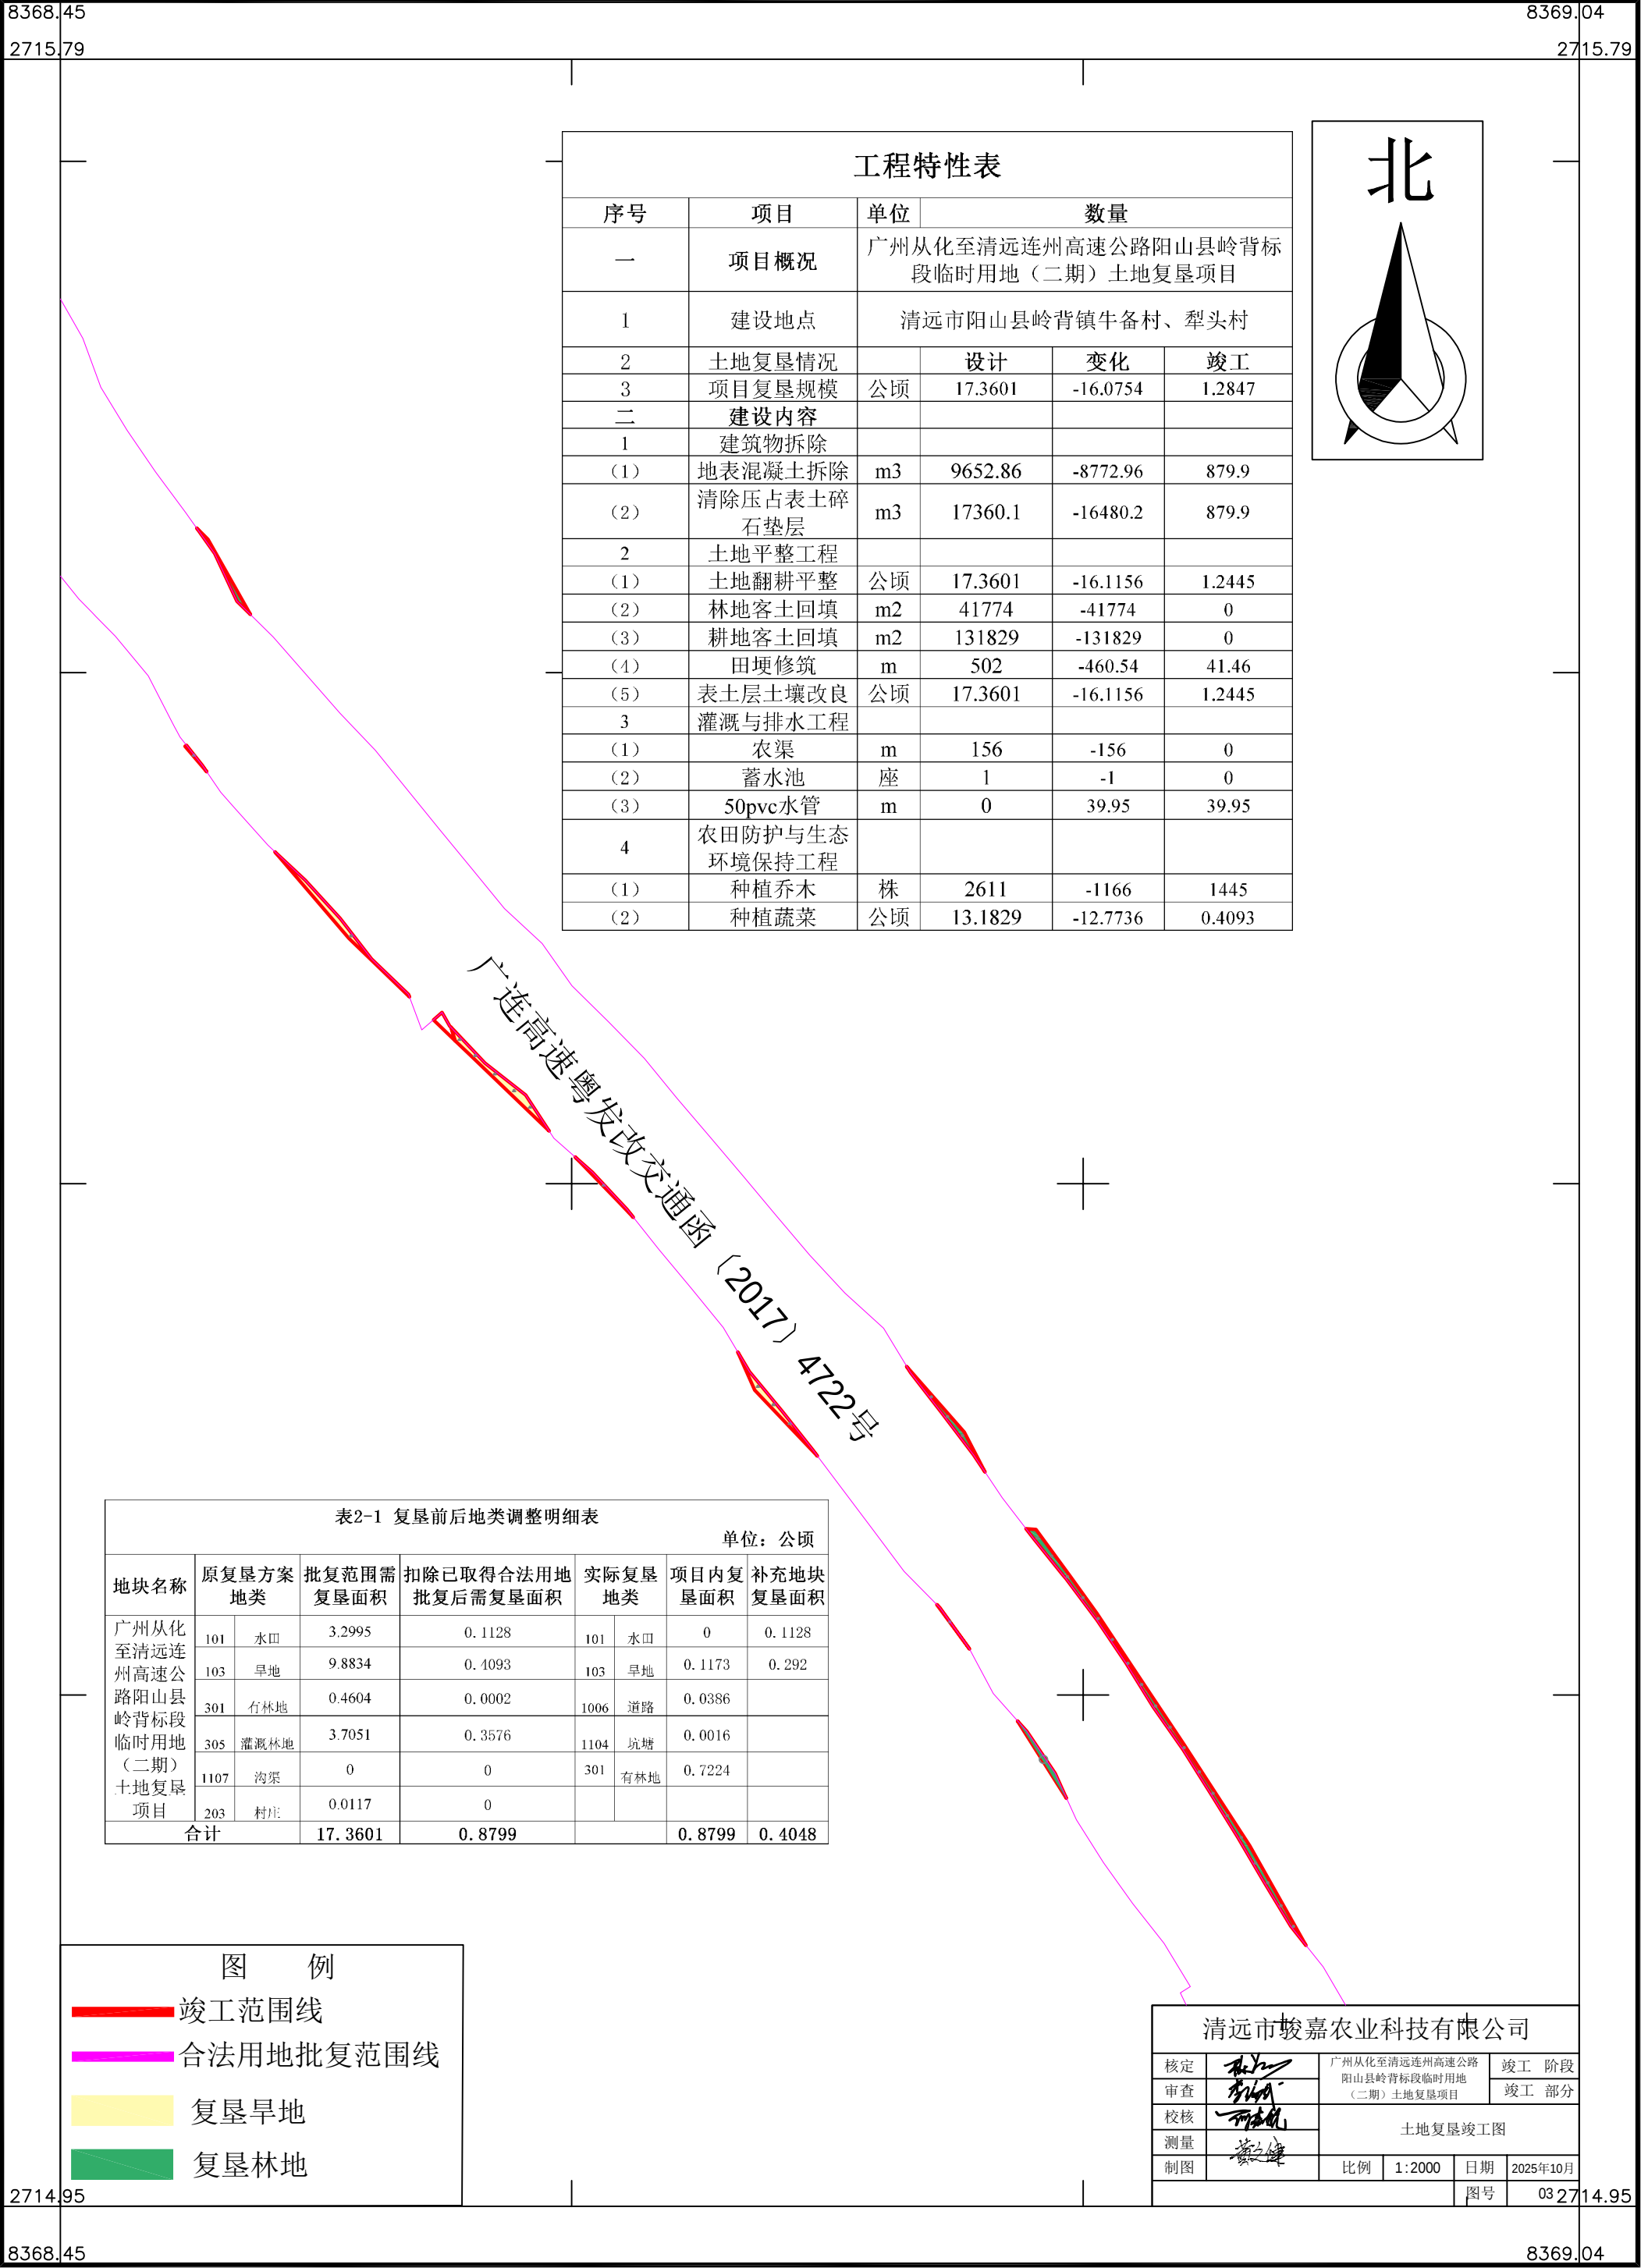

工程特性表					
序号	项目	单位	数量		
一	项目概况	广州从化至清远连州高速公路阳山县岭背标段临时用地（二期）土地复垦项目			
1	建设地点	清远市阳山县岭背镇牛备村、犁头村			
2	土地复垦情况		设计	变化	竣工
3	项目复垦规模	公顷	17.3601	-16.0754	1.2847
二	建设内容				
1	建筑物拆除				
(1)	地表混凝土拆除	m3	9652.86	-8772.96	879.9
(2)	清除压占表土碎石垫层	m3	17360.1	-16480.2	879.9
2	土地平整工程				
(1)	土地翻耕平整	公顷	17.3601	-16.1156	1.2445
(2)	林地客土回填	m2	41774	-41774	0
(3)	耕地客土回填	m2	131829	-131829	0
(4)	田埂修筑	m	502	-460.54	41.46
(5)	表土层土壤改良	公顷	17.3601	-16.1156	1.2445
3	灌溉与排水工程				
(1)	农渠	m	156	-156	0
(2)	蓄水池	座	1	-1	0
(3)	50pvc水管	m	0	39.95	39.95
4	农田防护与生态环境保持工程				
(1)	种植乔木	株	2611	-1166	1445
(2)	种植蔬菜	公顷	13.1829	-12.7736	0.4093

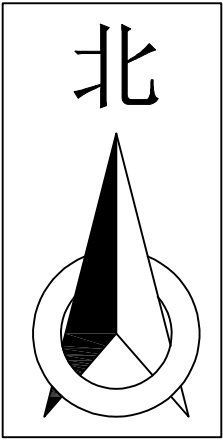


表2-1 复垦前后地类调整明细表							
单位：公顷							
地块名称	原复垦方案地类		批复范围需复垦面积	扣除已取得合法用地批复后需复垦面积	实际复垦地类		补充地块复垦面积
广州从化至清远连州高速公路阳山县岭背标段临时用地（二期）土地复垦项目	101	水田	3.2995	0.1128	101	水田	0.1128
	103	旱地	9.8834	0.4093	103	旱地	0.292
	301	有林地	0.4604	0.0002	1006	道路	0.0386
	305	灌溉林地	3.7051	0.3576	1104	坑塘	0.0016
	1107	沟渠	0	0	301	有林地	0.7224
	203	村庄	0.0117	0			
合计			17.3601	0.8799		0.8799	0.4048

图 例

竣工范围线

合法用地批复范围线


复垦旱地

复垦林地

清远市竣嘉农业科技有限公司

核定		广州从化至清远连州高速公路阳山县岭背标段临时用地（二期）土地复垦项目		竣工 阶段	
审查				竣工 部分	
校核		土地复垦竣工图			
测量					
制图		比例	1:2000	日期	2025年10月
				图号	032714.95

广州从化至清远连州高速公路 阳山县岭背标段临时用地 （二期）土地复垦项目竣工图

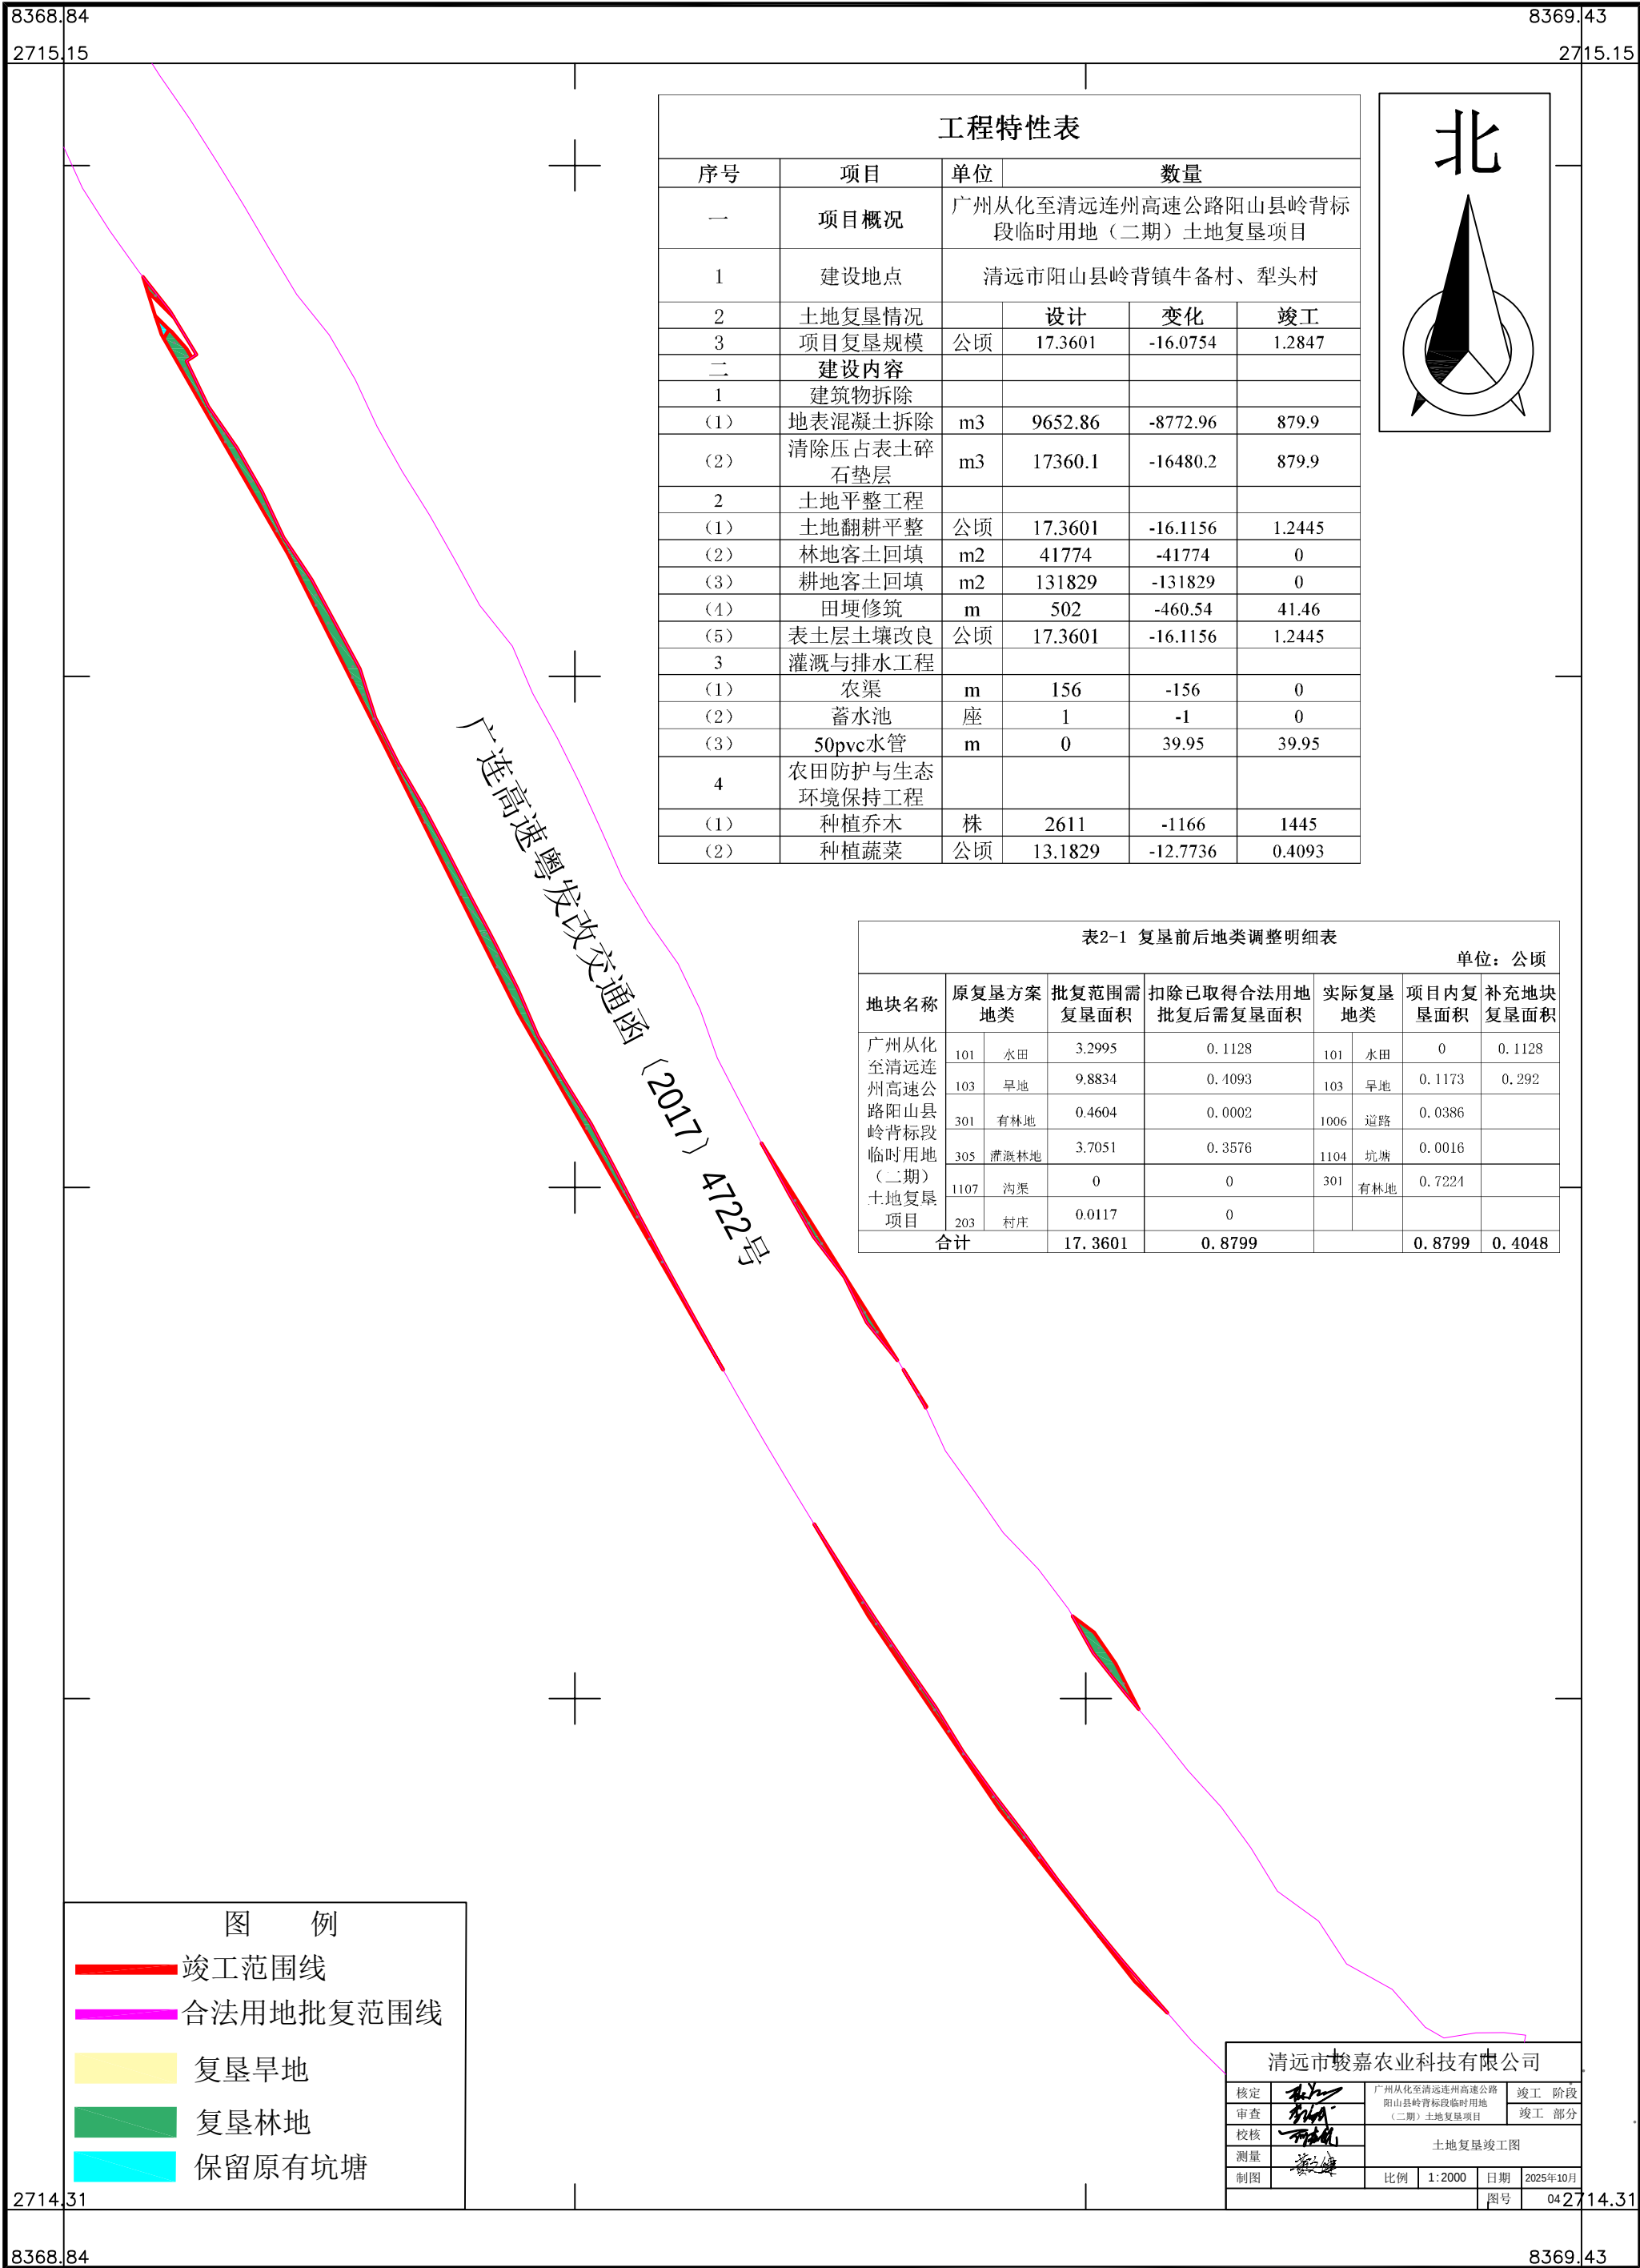


工程特性表					
序号	项目	单位	数量		
一	项目概况	广州从化至清远连州高速公路阳山县岭背标段临时用地（二期）土地复垦项目			
1	建设地点	清远市阳山县岭背镇牛备村、犁头村			
2	土地复垦情况		设计	变化	竣工
3	项目复垦规模	公顷	17.3601	-16.0754	1.2847
二	建设内容				
1	建筑物拆除				
(1)	地表混凝土拆除	m3	9652.86	-8772.96	879.9
(2)	清除压占表土碎石垫层	m3	17360.1	-16480.2	879.9
2	土地平整工程				
(1)	土地翻耕平整	公顷	17.3601	-16.1156	1.2445
(2)	林地客土回填	m2	41774	-41774	0
(3)	耕地客土回填	m2	131829	-131829	0
(4)	田埂修筑	m	502	-460.54	41.46
(5)	表土层土壤改良	公顷	17.3601	-16.1156	1.2445
3	灌溉与排水工程				
(1)	农渠	m	156	-156	0
(2)	蓄水池	座	1	-1	0
(3)	50pvc水管	m	0	39.95	39.95
4	农田防护与生态环境保持工程				
(1)	种植乔木	株	2611	-1166	1445
(2)	种植蔬菜	公顷	13.1829	-12.7736	0.4093

表2-1 复垦前后地类调整明细表							
单位：公顷							
地块名称	原复垦方案地类		批复范围需复垦面积	扣除已取得合法用地批复后需复垦面积	实际复垦地类		补充地块复垦面积
广州从化至清远连州高速公路阳山县岭背标段临时用地（二期）土地复垦项目	101	水田	3.2995	0.1128	101	水田	0
	103	旱地	9.8834	0.4093	103	旱地	0.1173
	301	有林地	0.4604	0.0002	1006	道路	0.0386
	305	灌溉林地	3.7051	0.3576	1104	坑塘	0.0016
	1107	沟渠	0	0	301	有林地	0.7224
	203	村庄	0.0117	0			
合计			17.3601	0.8799			0.8799
							0.4048

清远市骏嘉农业科技有限公司					
核定	审查	校核	测量	制图	比例 1:2000
广州从化至清远连州高速公路阳山县岭背标段临时用地（二期）土地复垦项目			竣工 阶段 竣工 部分		
			土地复垦竣工图		
			日期	2025年10月	图号 042714.31

广州从化至清远连州高速公路 阳山县岭背标段临时用地 （二期）土地复垦项目竣工图

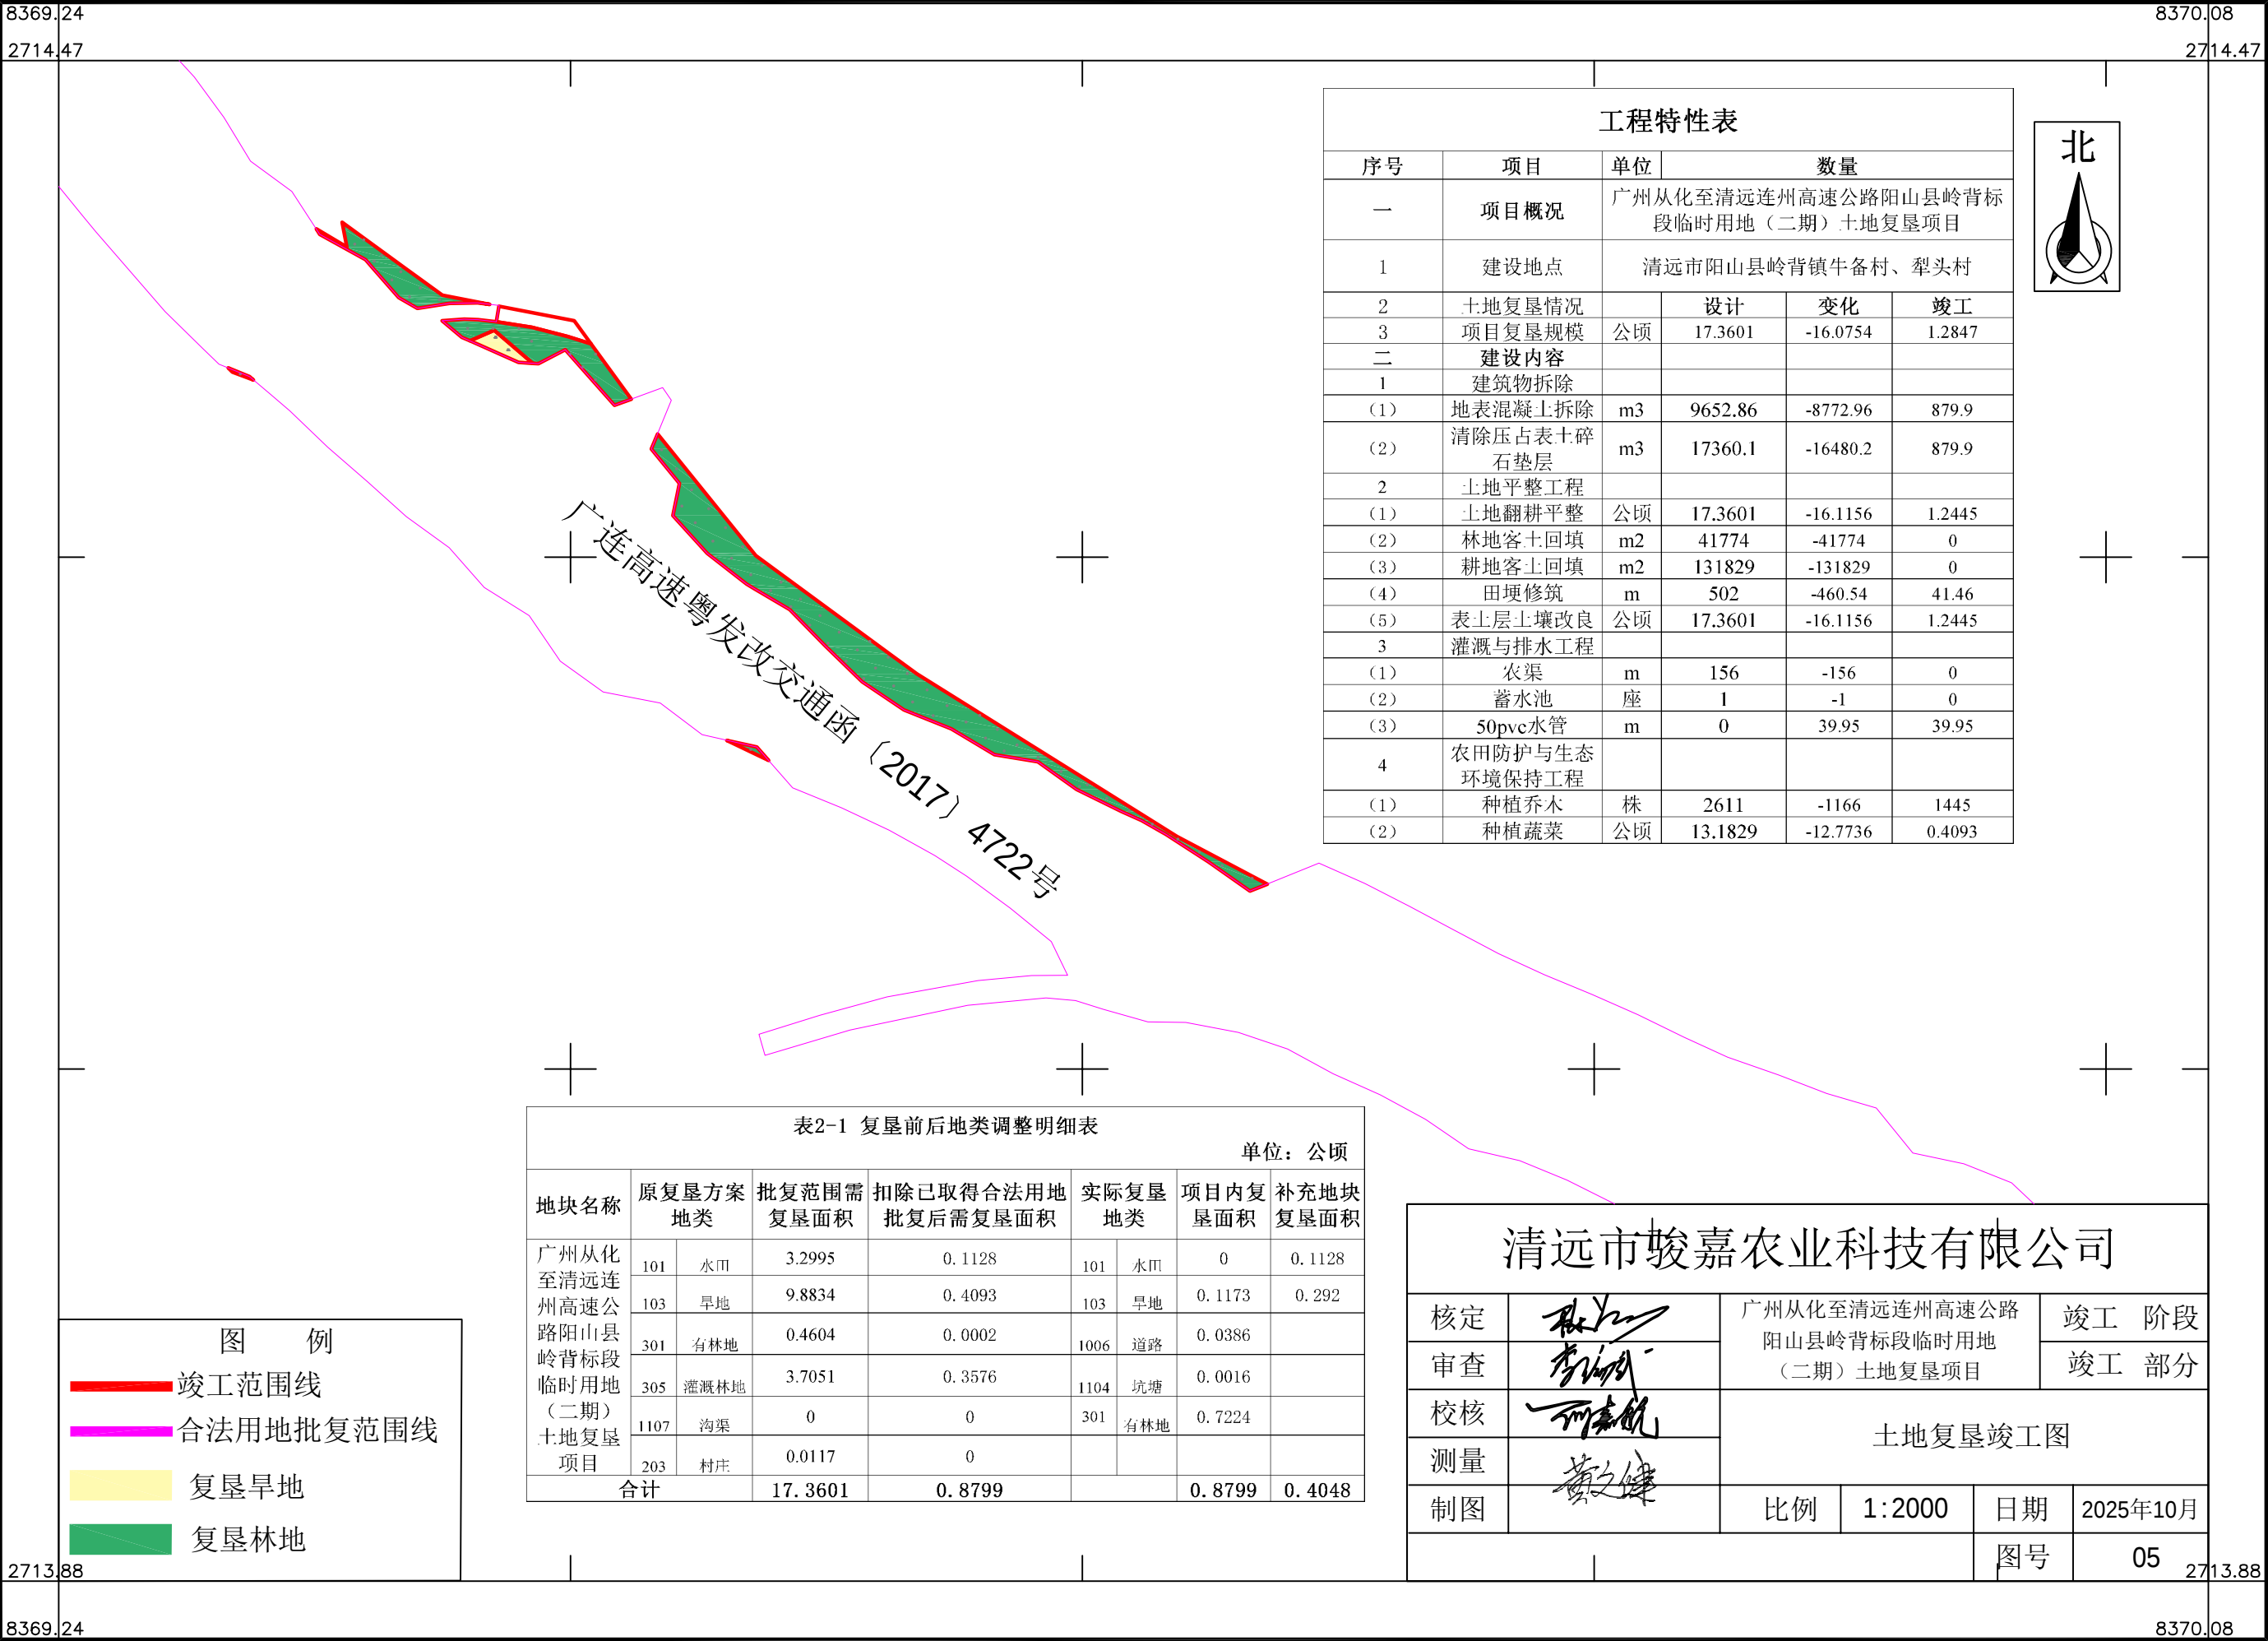

广州从化至清远连州高速公路 阳山县岭背标段临时用地 （二期）土地复垦项目竣工图

